
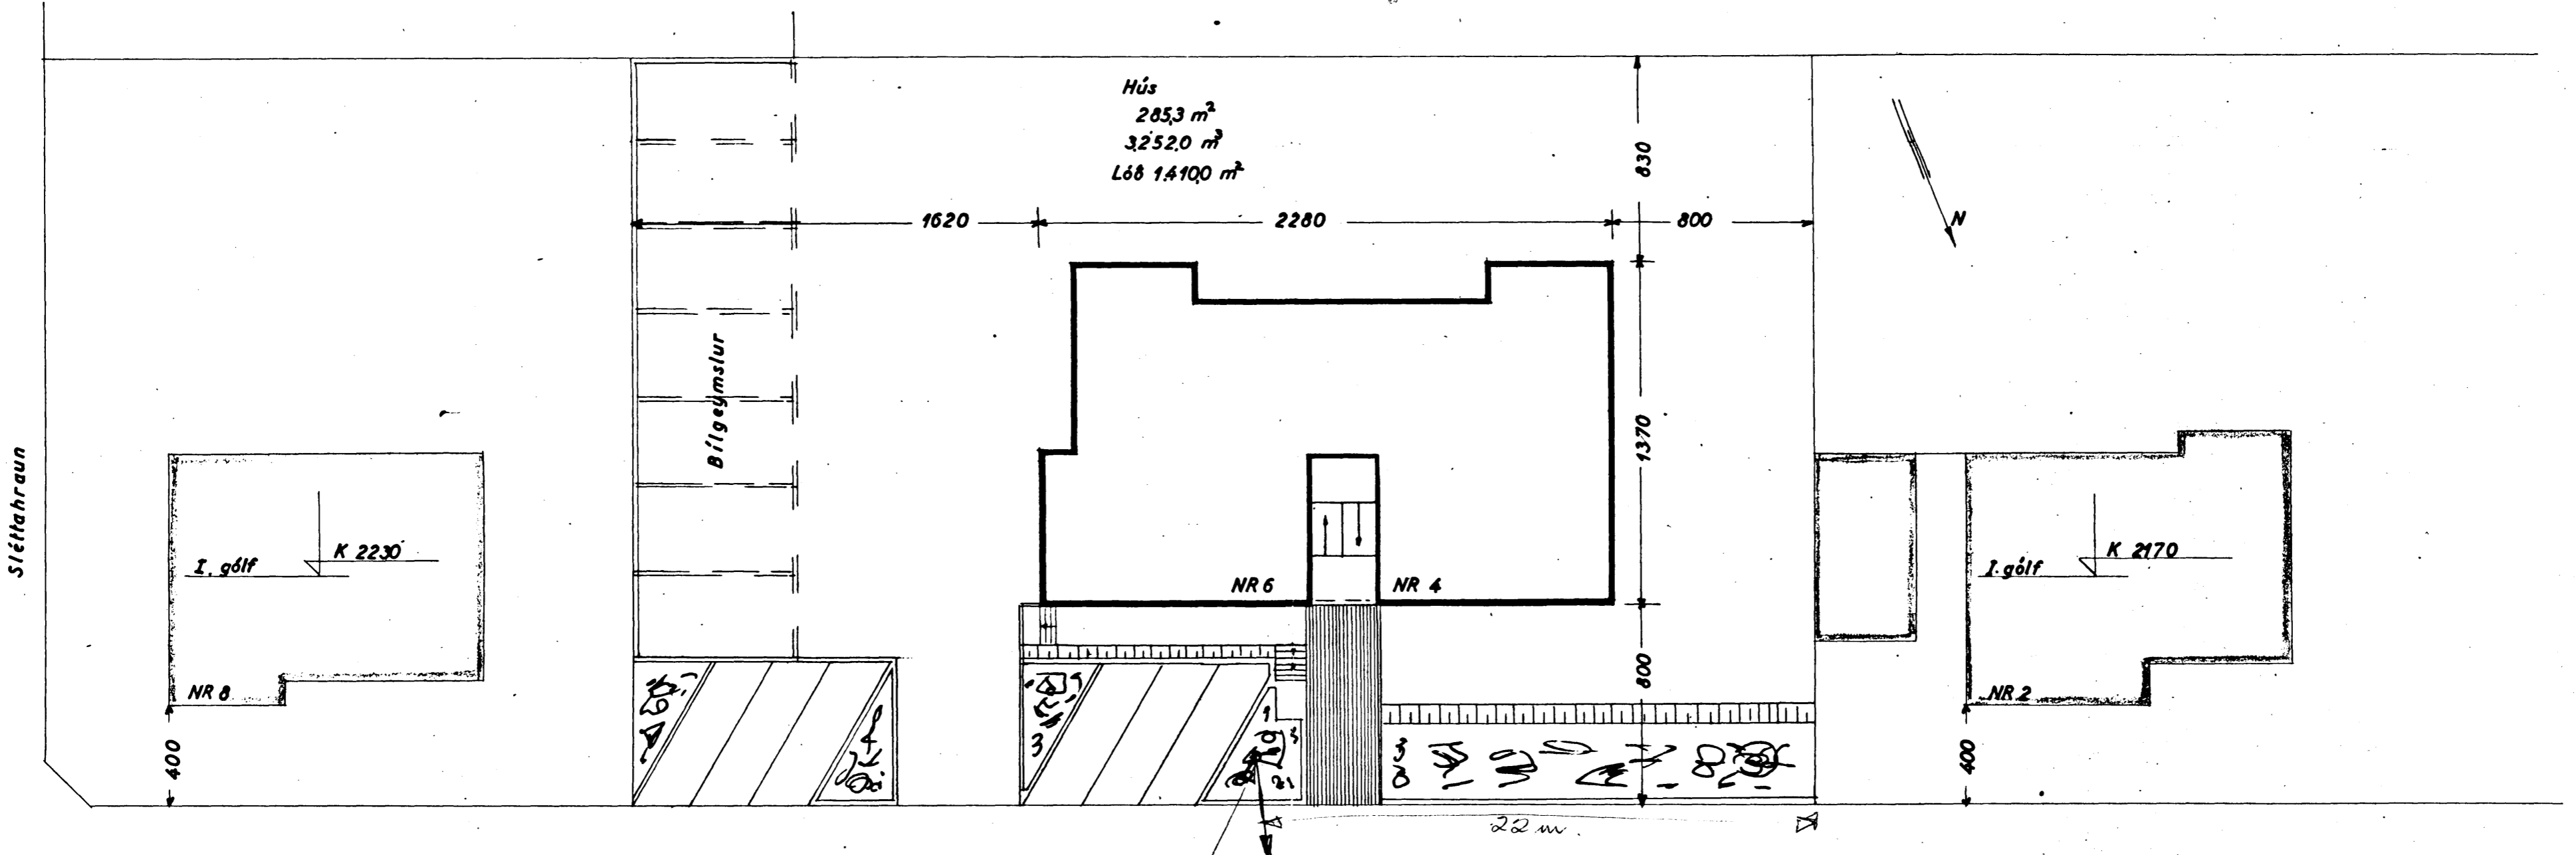
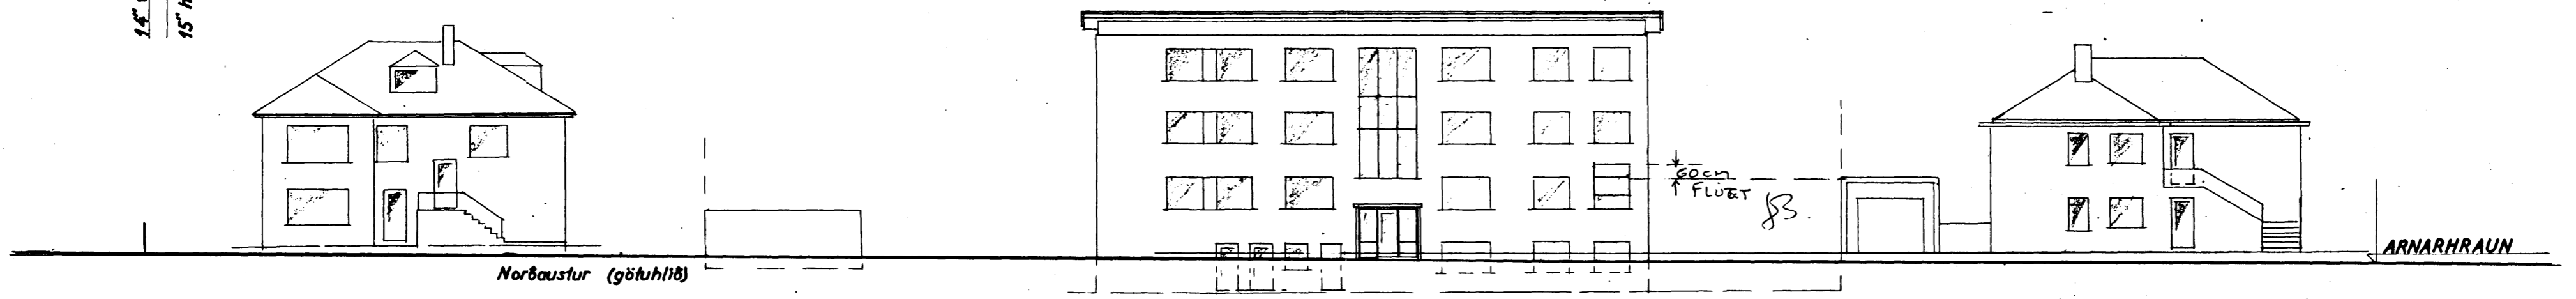


Vid góma kótta er $\odot 216 = 2096$
 Vid mella kótta er $\odot 216 = 2127$ } = mel á þé a) var 31cm hæmri

með
 Fl. 4-6 = $2216 \div 31 = 21.85$ í stað 21.64
 Blg. 2 = $2201 \div 31 = 21.70$

Samþykkt á fundi bygginga-
 nefndar þ. 6.11.63
 BYGGINGAFLUTUNN
 Í HAFNARHRAUN
 Jón Bergsson

HÖSASMÍÐAMEISTARI *Ólafur Þorjónsson*
 MÜRAMEISTARI *Jónas Þorjónsson*
 PÍPULAGNINGAMEISTARI *Gundar Halvarsson*

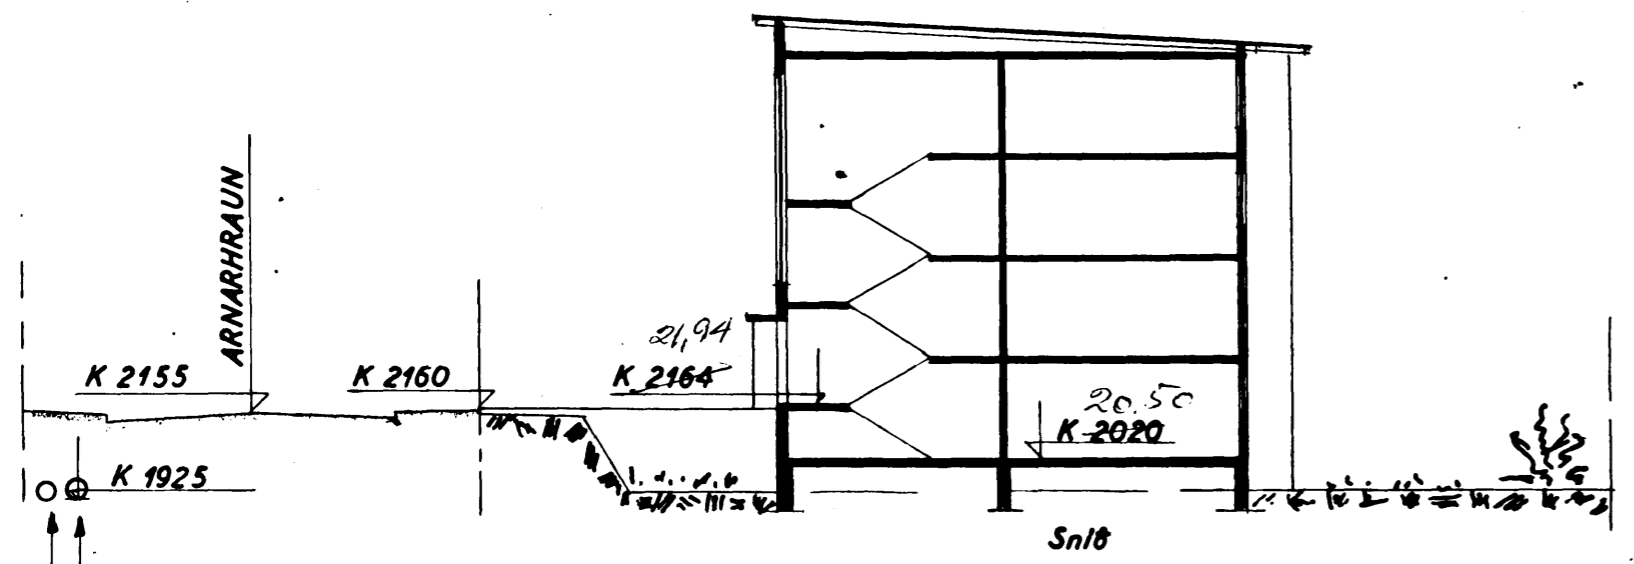

Grunnmynd

ARNARHRAUN

ARNARHRAUN NR 4-6 Blað 1

Afstæðmynd 1:200

Staðsmálaráðgjafi 2. nóv. 1963
 F. Sigurðsson

15" holrasi
 14" vatn