
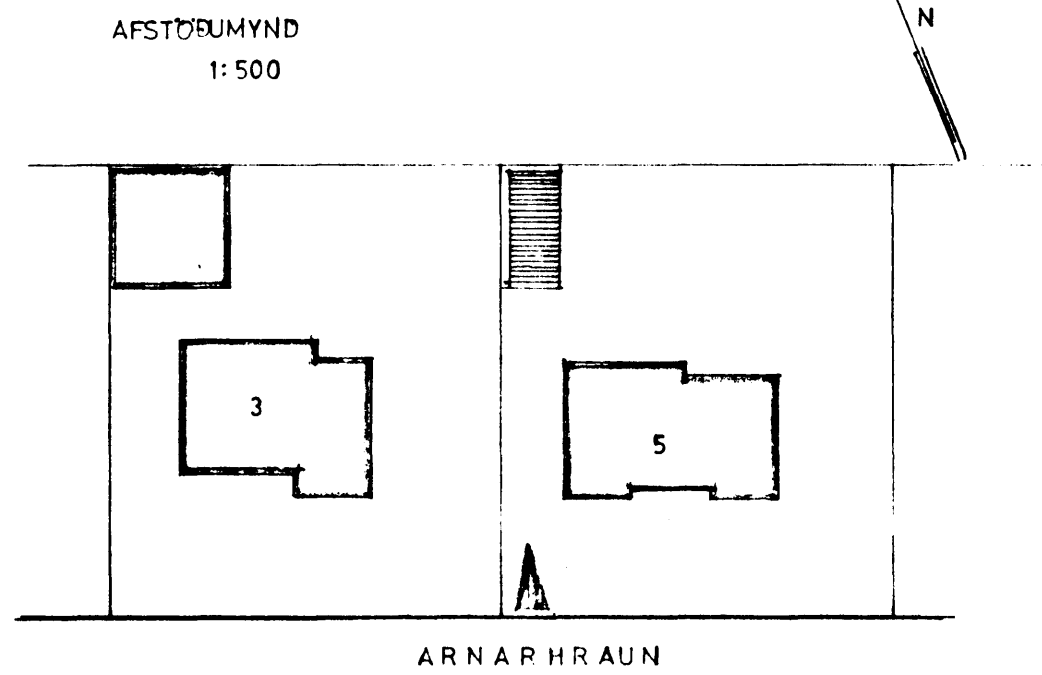
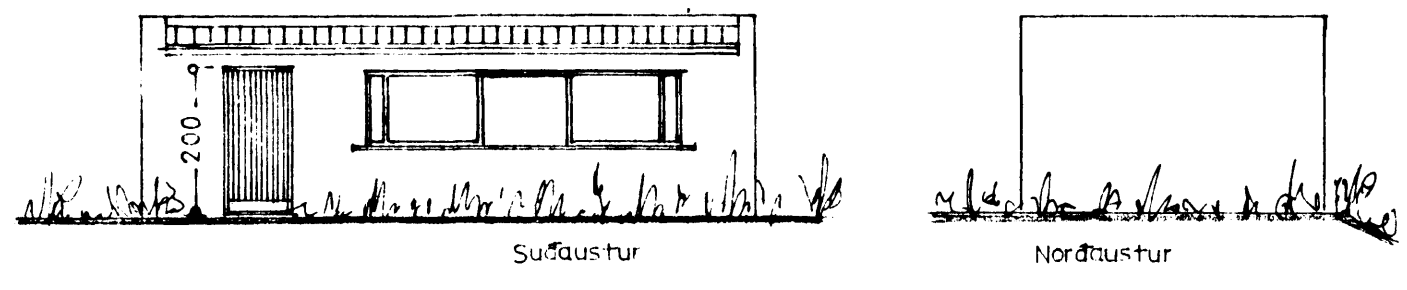
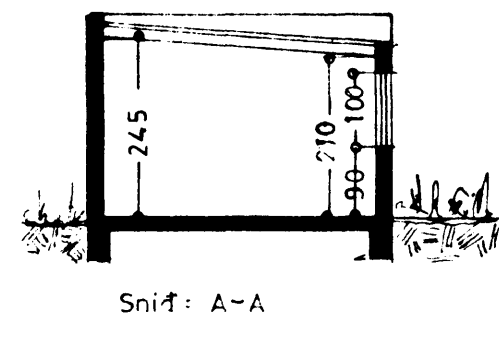
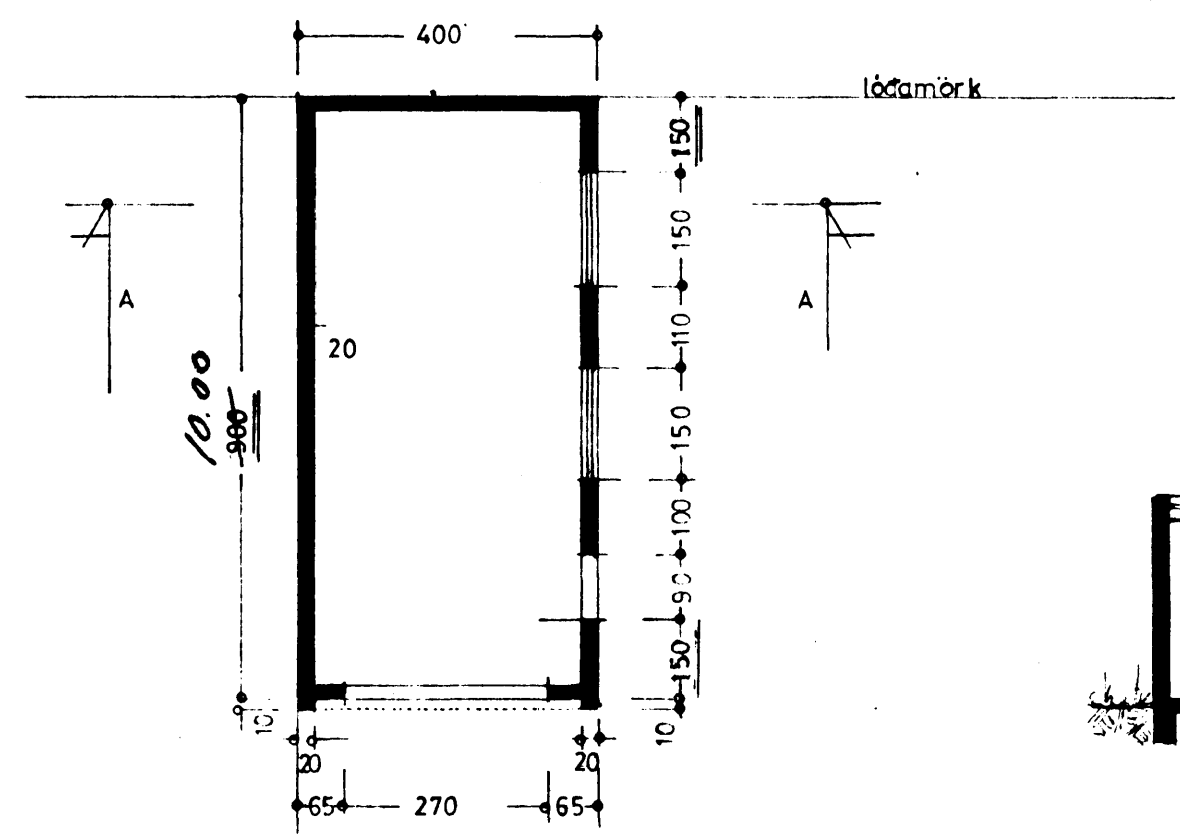


Samþykkt á fundi bygginga-
nefndar þ. 20.8.1969
BYGGINGAFULLTRÚINN
I HAFNARFIRÐI
F. Jónsson

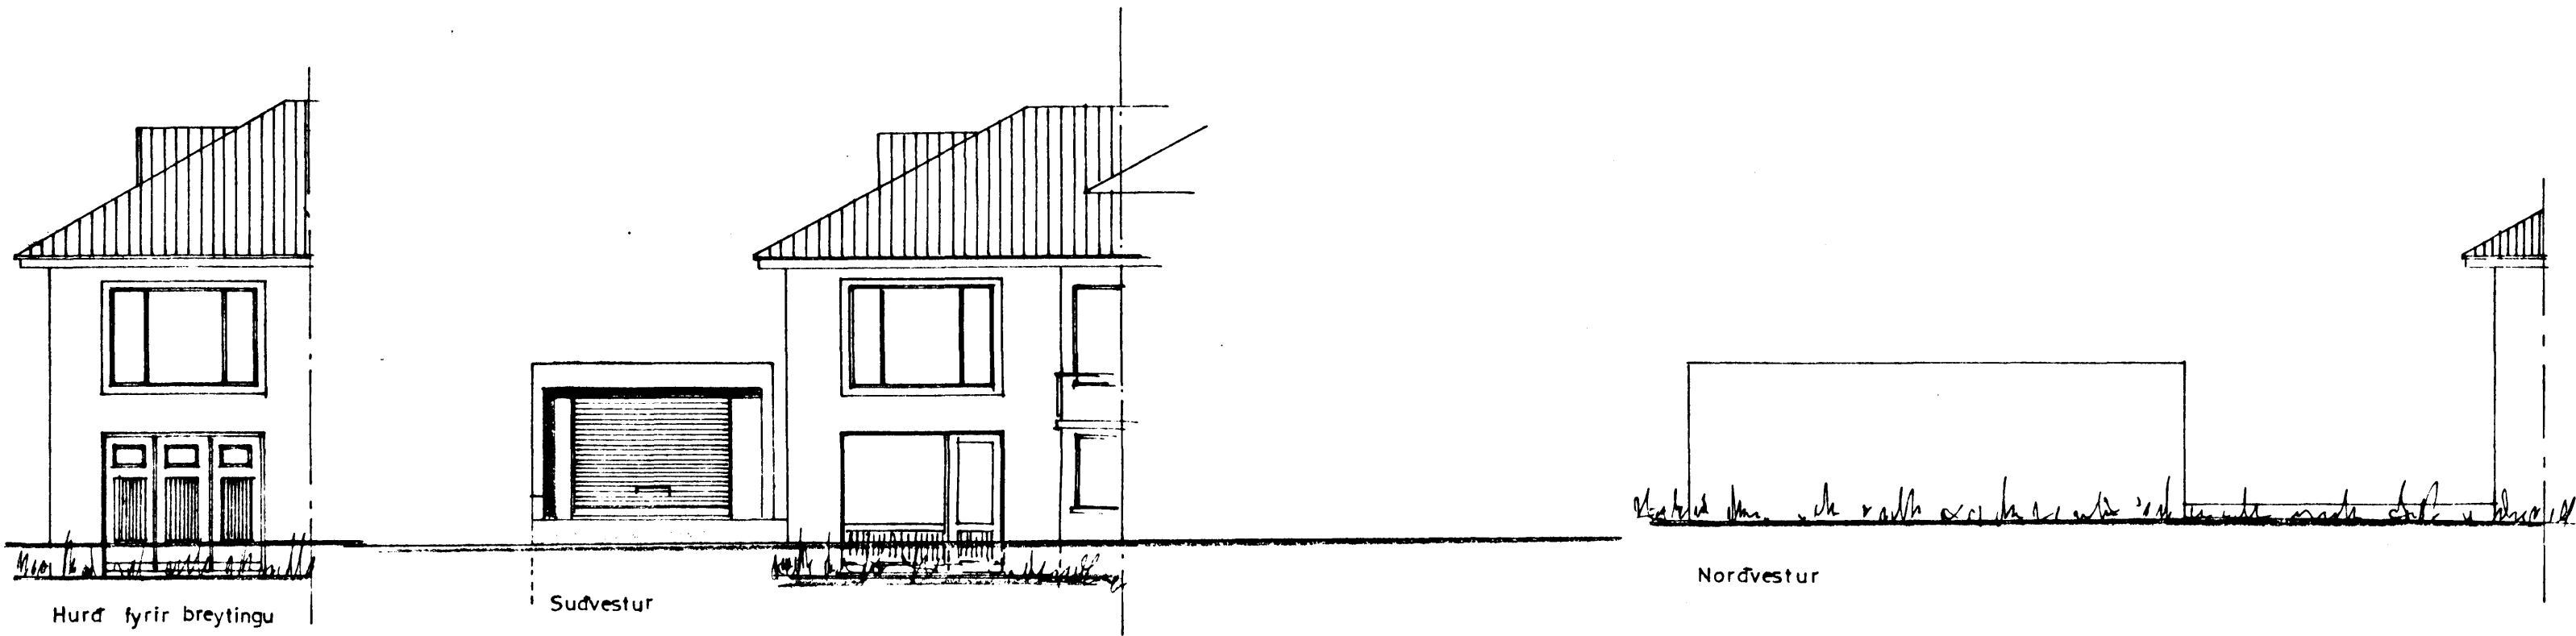

STÆRD:
Lóð: 777,0 m²
Hús: 116,1 m²
Bilgeymsla 360 m² 86,0 m³

ARNARHRAUN NR 5
BILGEYMSLA — BREYTING A HURÐ

Útlit }
Grunnmynd } 1:100
Snif }
Afstöðumynd 1:500

Staðsmarkirði á ágúst 1969
F. Jónsson