



Húsið Arnarhraun nr. 9
 Útlit og Sneiðing
 Mál 1:100


20. 1. 93.
 Sigurbj. Pállid.

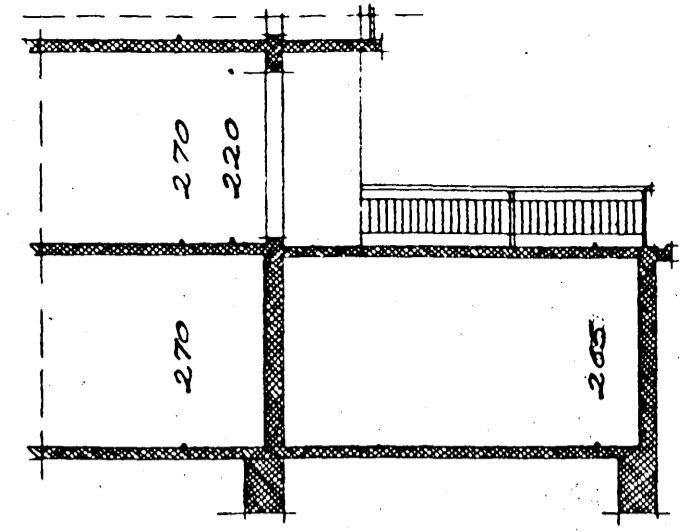


Sneiðing í bilstúv

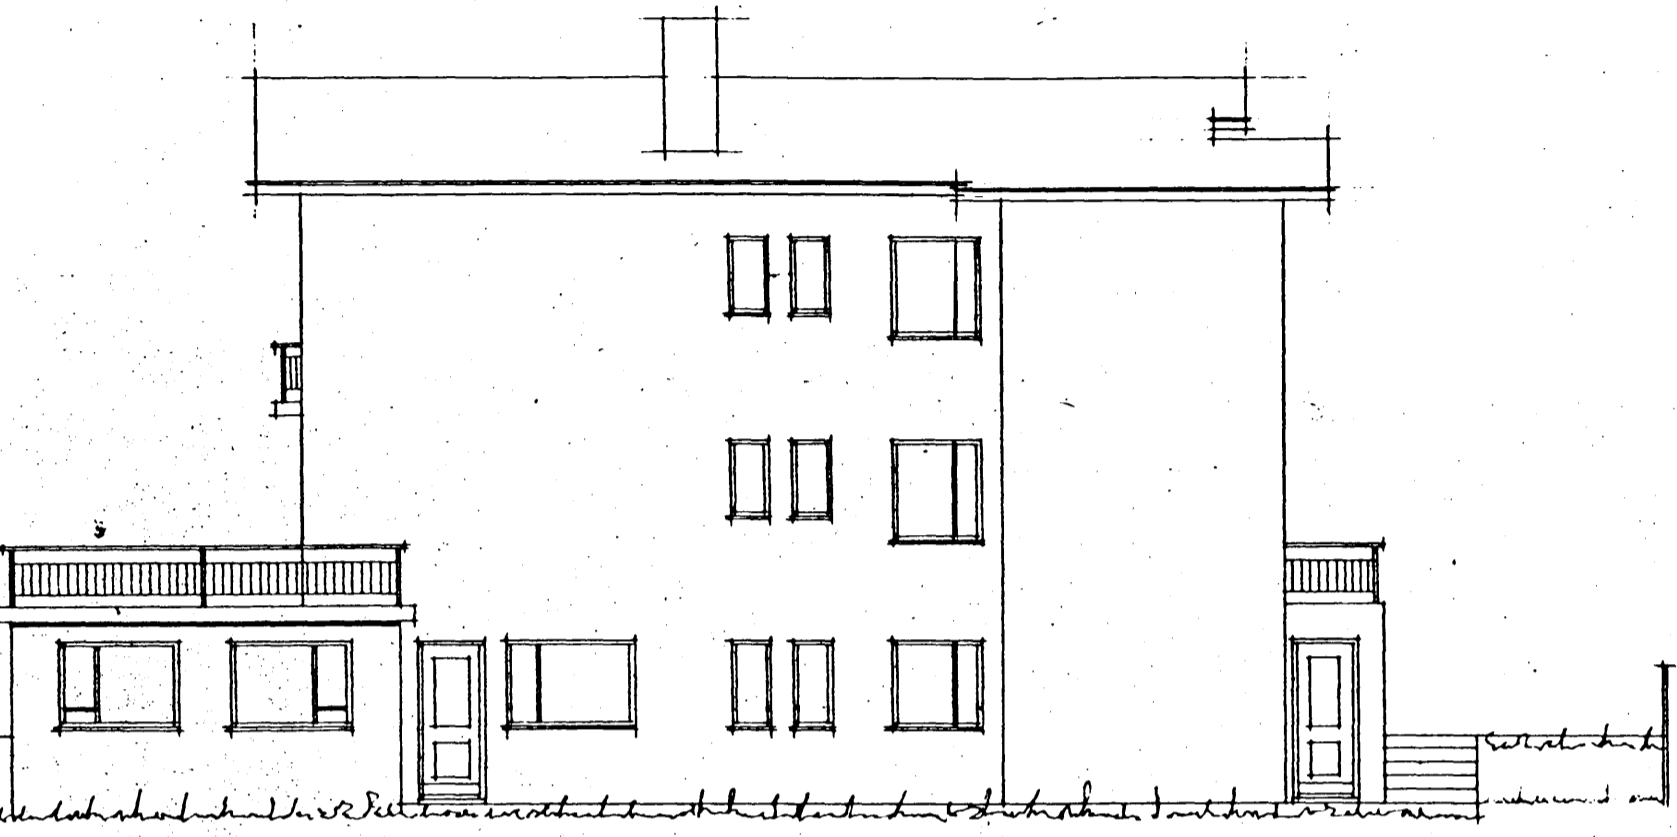


Norður

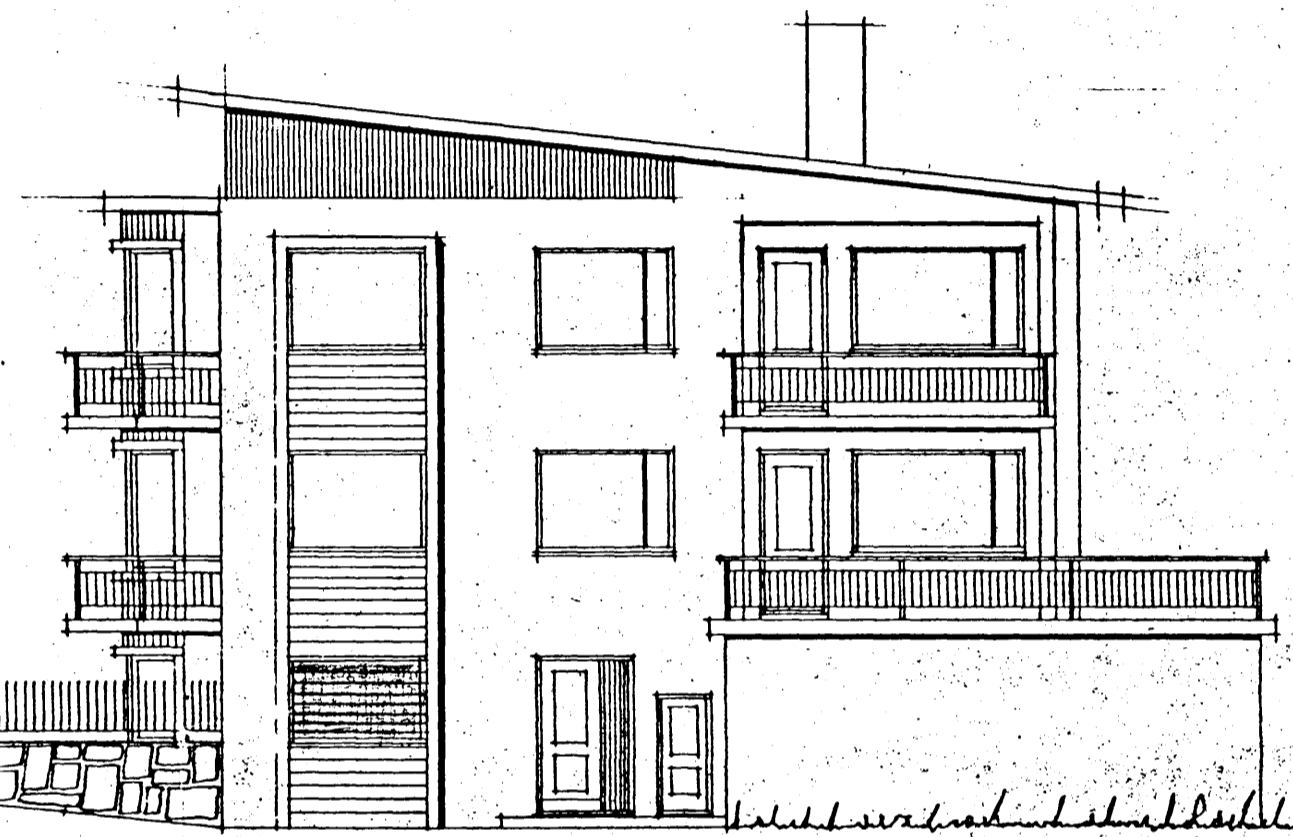

Austur

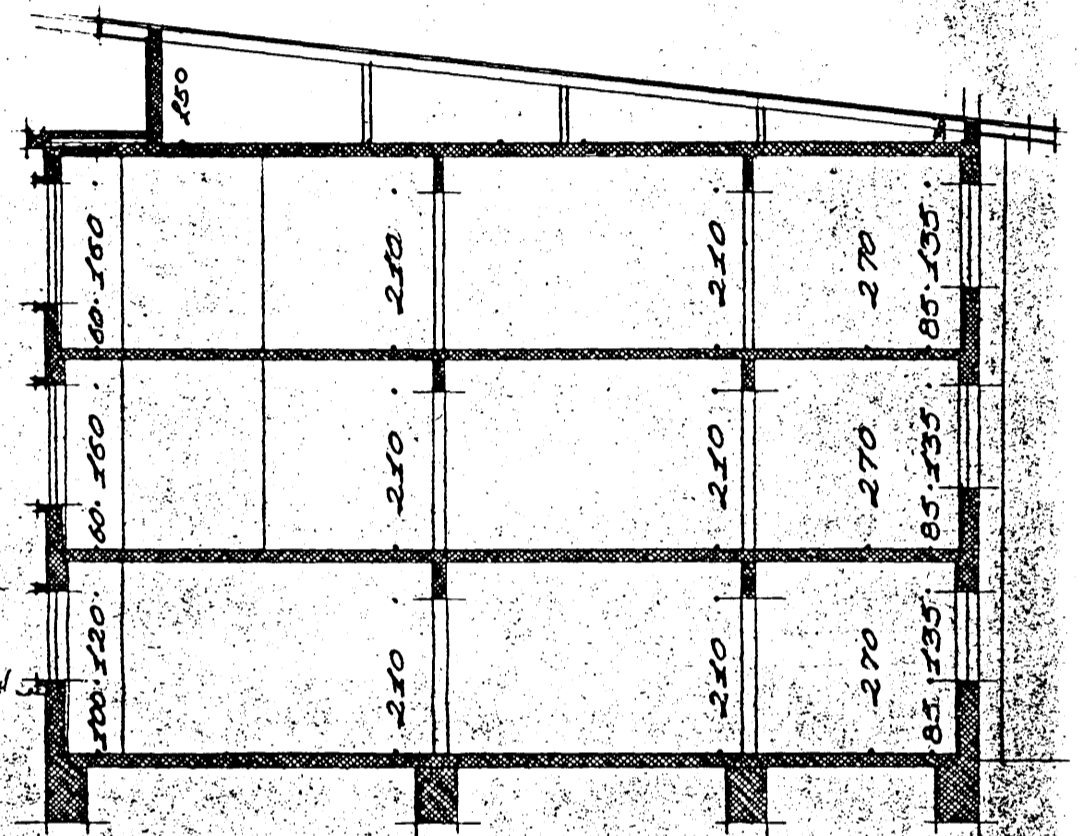

Sneiðing

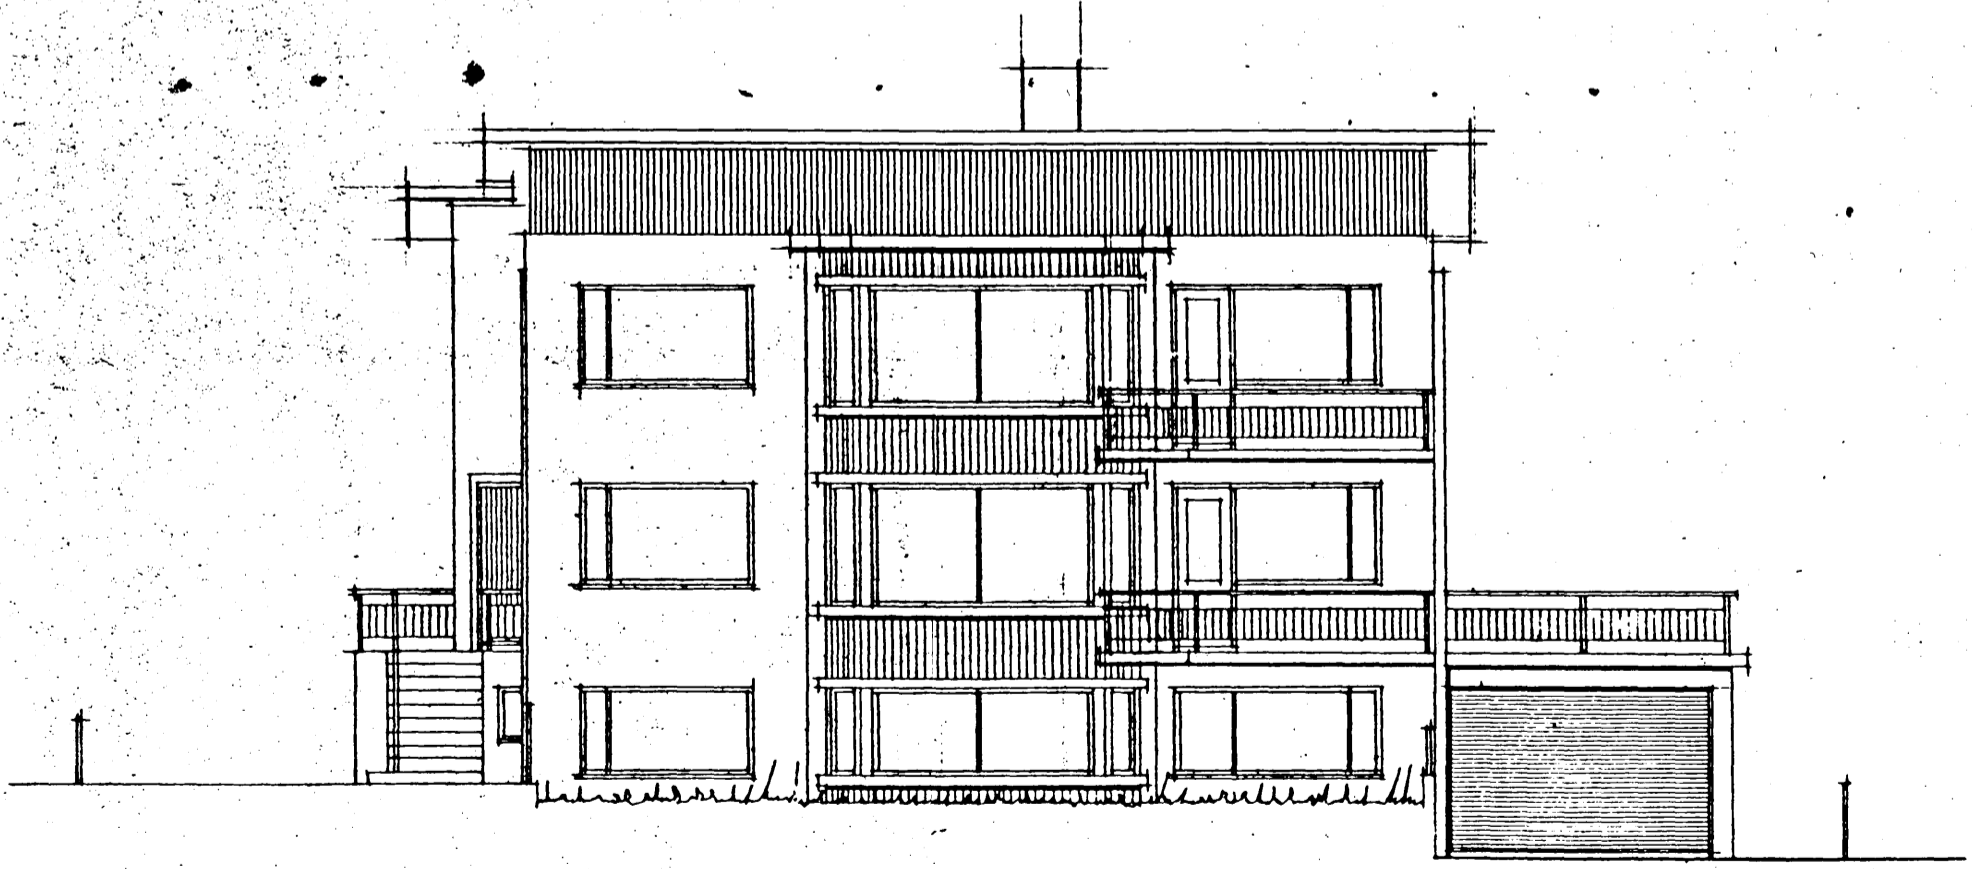

Suður



Vestur

Jardhefð breytt í des 1992
 Sigmundsson
 Breytt 16-7-1959
 Hafnarfirði 12-6-1956
 Stefan Sigurbentsson