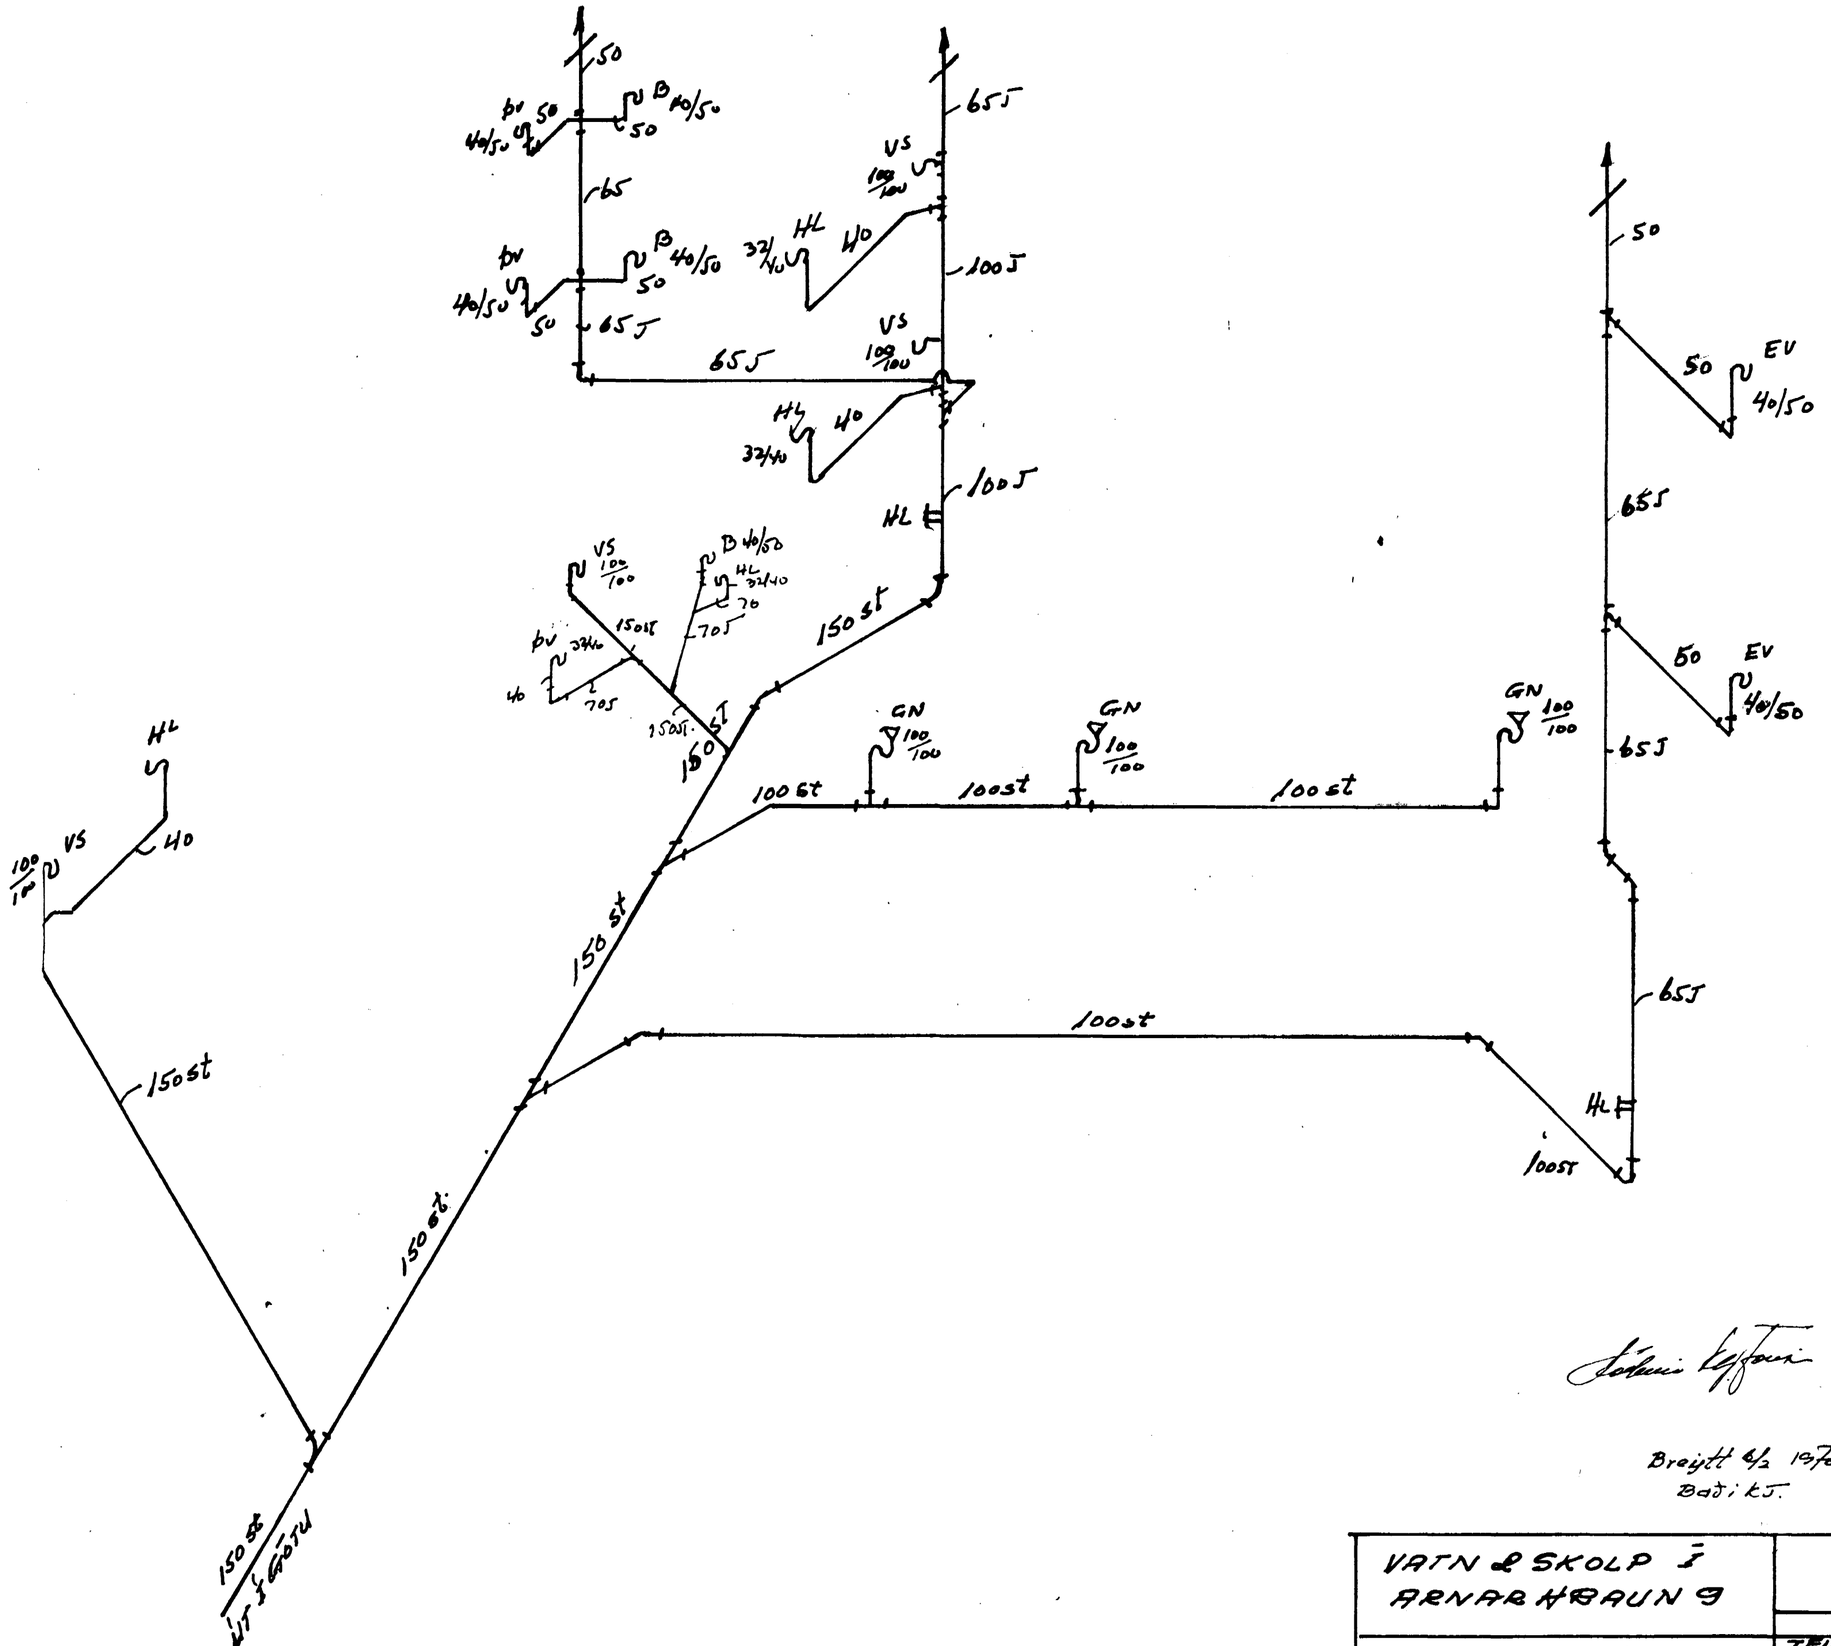

Bæði KJ.

VATN & SKOLP Í ARNARHRAUN 9	TEIKN	KEGJ
	DAGS	25/10'69
KOLBEINN JÓNSSON TÆKNIFR HTÍ	TEIKN. 6916 BL-2	