


25/11 08
Full málavörðun
K.B.



OTTAFAREY | TERNADIGRAMM | SAMÞYKTIÞEGG | DAGGATE
BREYTINGARREIÐSING

ÓFULLGERÐ TEIKNING
Í VINNSLU

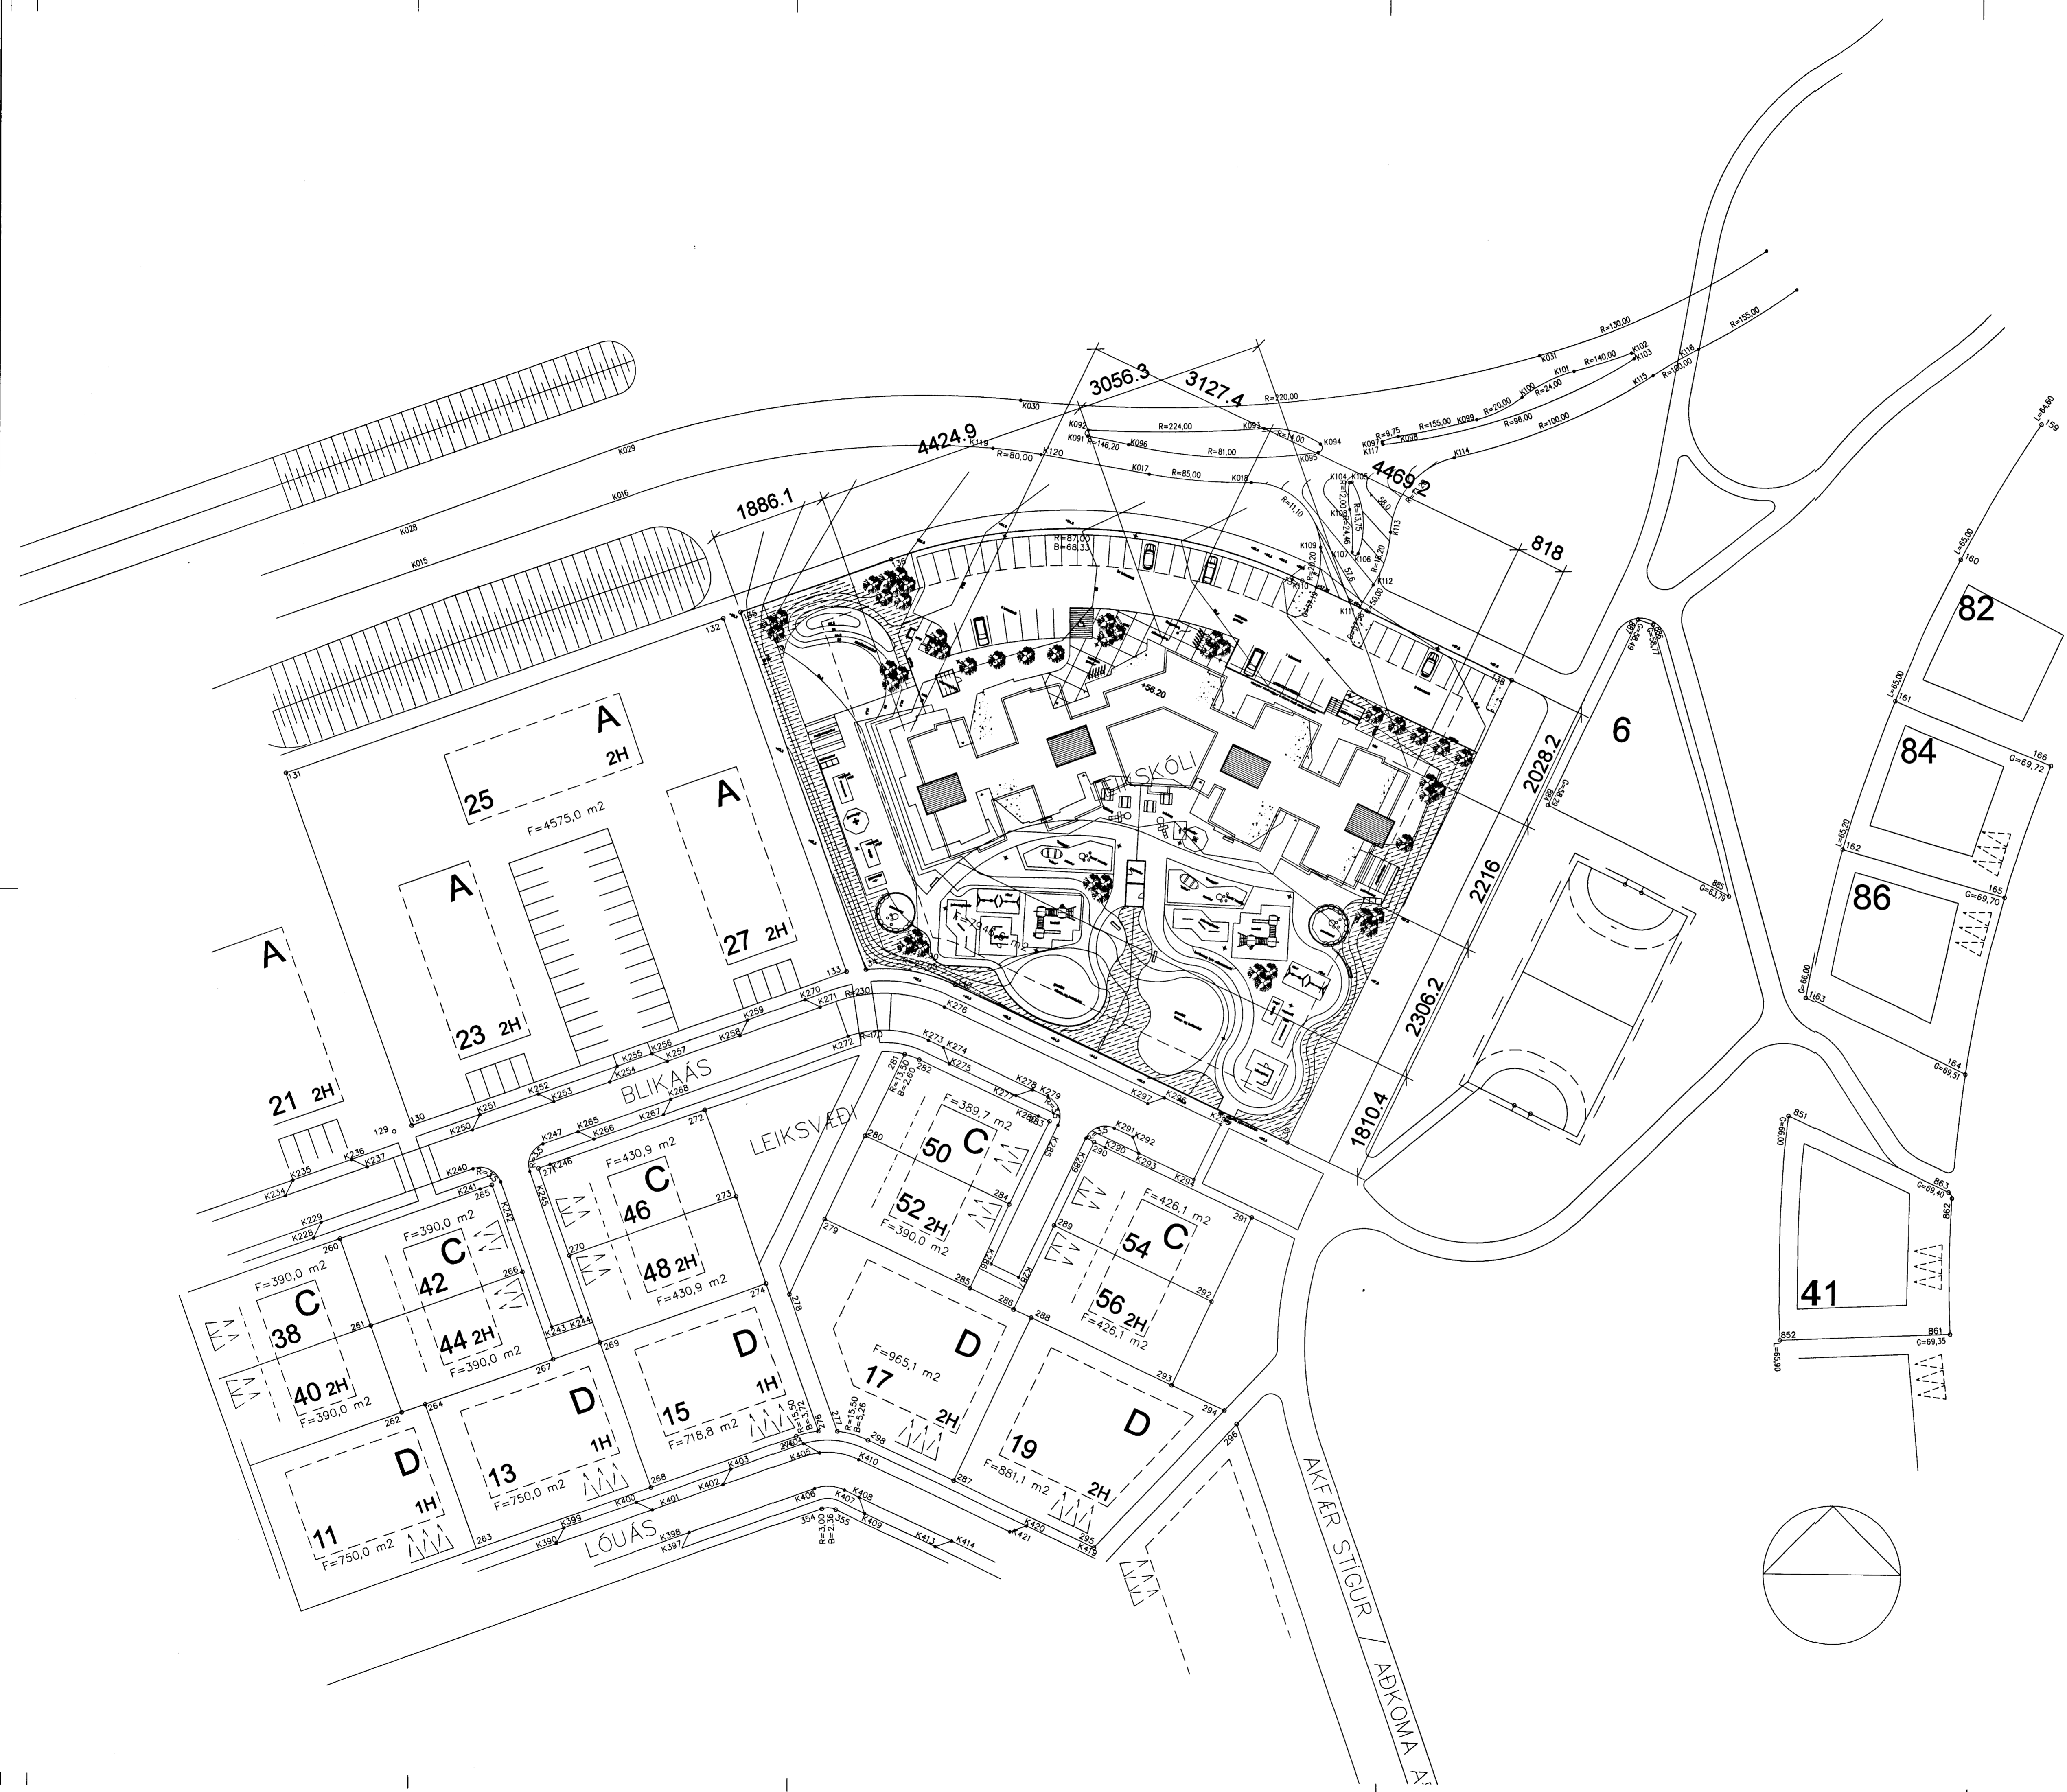

Artun aðalhönnuður: Hugi Már Halldórsson arkitekt FAJ, kt. 301258-7049

LEIKSKÓLI ÁSLANDI ADALTEIKNING		ARK. T. A1
VERKNAFNIÐ		1:500
HEITI TEIKNINGAR / DRAWING NAME		hmylus
AFSTÖÐUMYND		11.11.2003
VERK NÚM.	NOMER TEIKNINGAR	OTTAFA
0339	10-01	