Samþykkt þann
07 JULI 2004
Byggingafulltrúinn í Hafnarfirði
F.h. Sigurbjartur Halldórsson

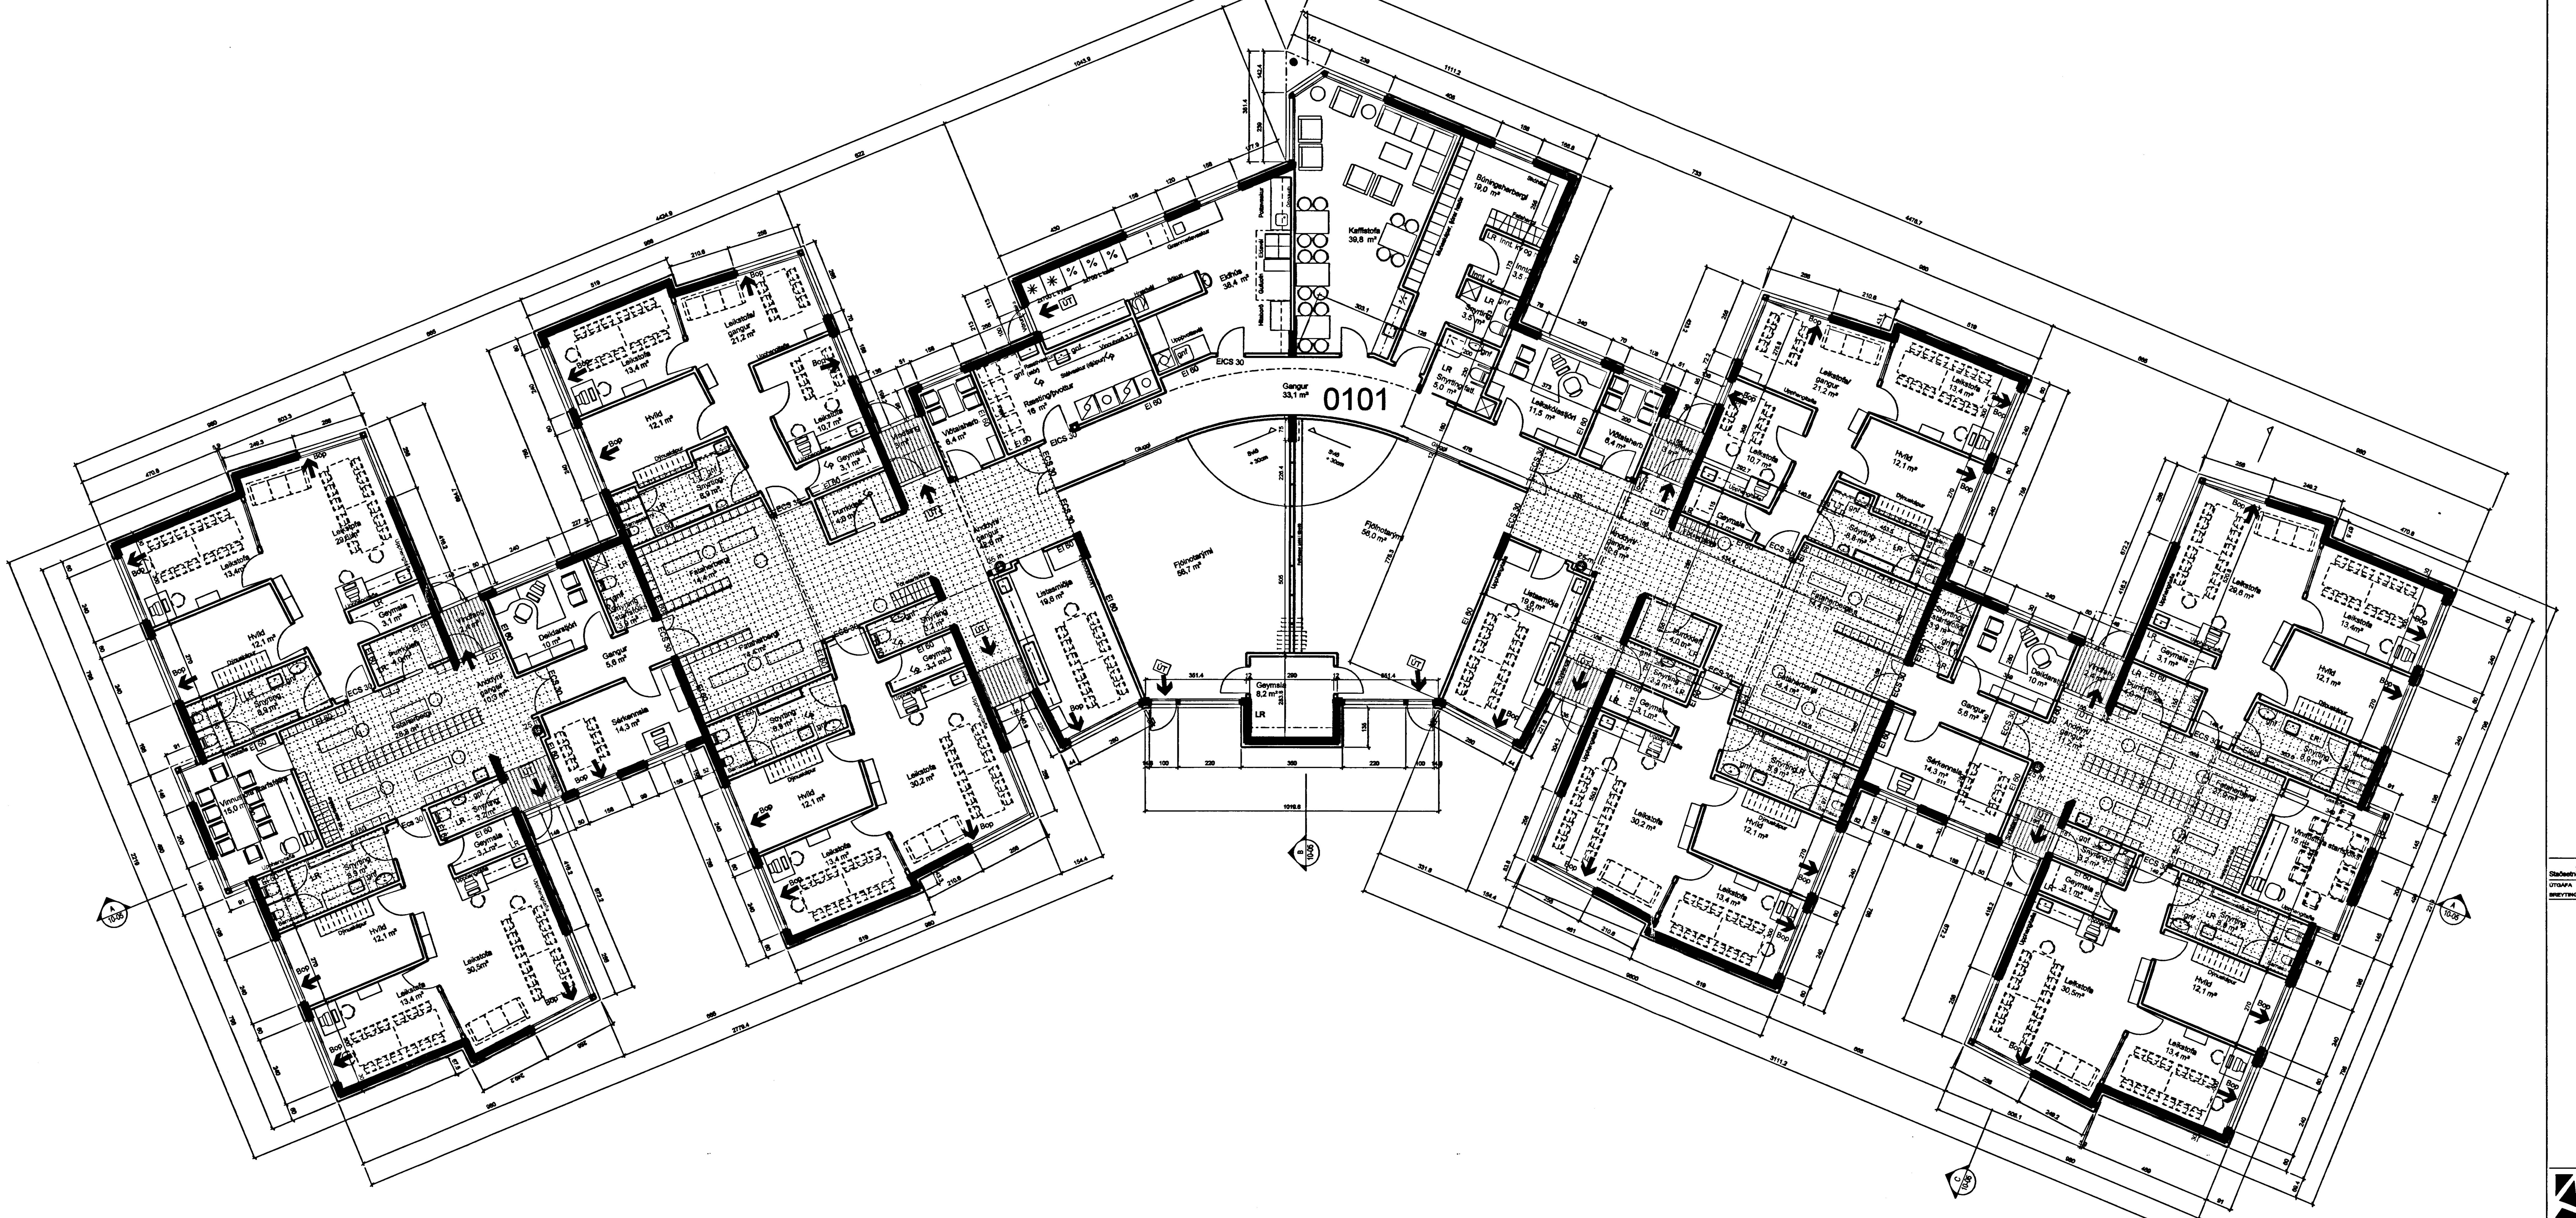

ÚTGÁFA	TEIKNAÐ	SAMÞYKKT	DAGS
A	HMH	HMH	30.06.2004
Staðsetning merkinga björgunarops í leikstofum leiðrétt.			

BREYTINGAR

ASK

ASK Arkitektar
Skógarhlíð 18
105 Reykjavík
Sími 515 0300
Fax 515 0319
www.arkitektar.is

Áritun aðalhönnuðar:
Helgi Már Halldórsson arkitekt FAÍ, kt. 301258-7049

LEIKSKÓLI ÁSBRAUT 4, HAFNARFIRÐI
AÐALTEIKNING

Grunnmynd

MKV. Í A1	1:100
TEIKNAÐ	hmh/se
DAGS	25.11.2003

VERK NR.	NÚMER TEIKNINGAR	ÚTGÁFA
0339	10-03	A