


ASBÚÐARTRÖÐ 15 BÍLGEYMSLA HAFNARFIRÐI


Sampýkkt á fundi bygginga-
nefndar þ. 19. 1993.

BYGGINGAFULLTRÚINN
Í HAFNARFIRÐI

Sigurbjörn Halldór

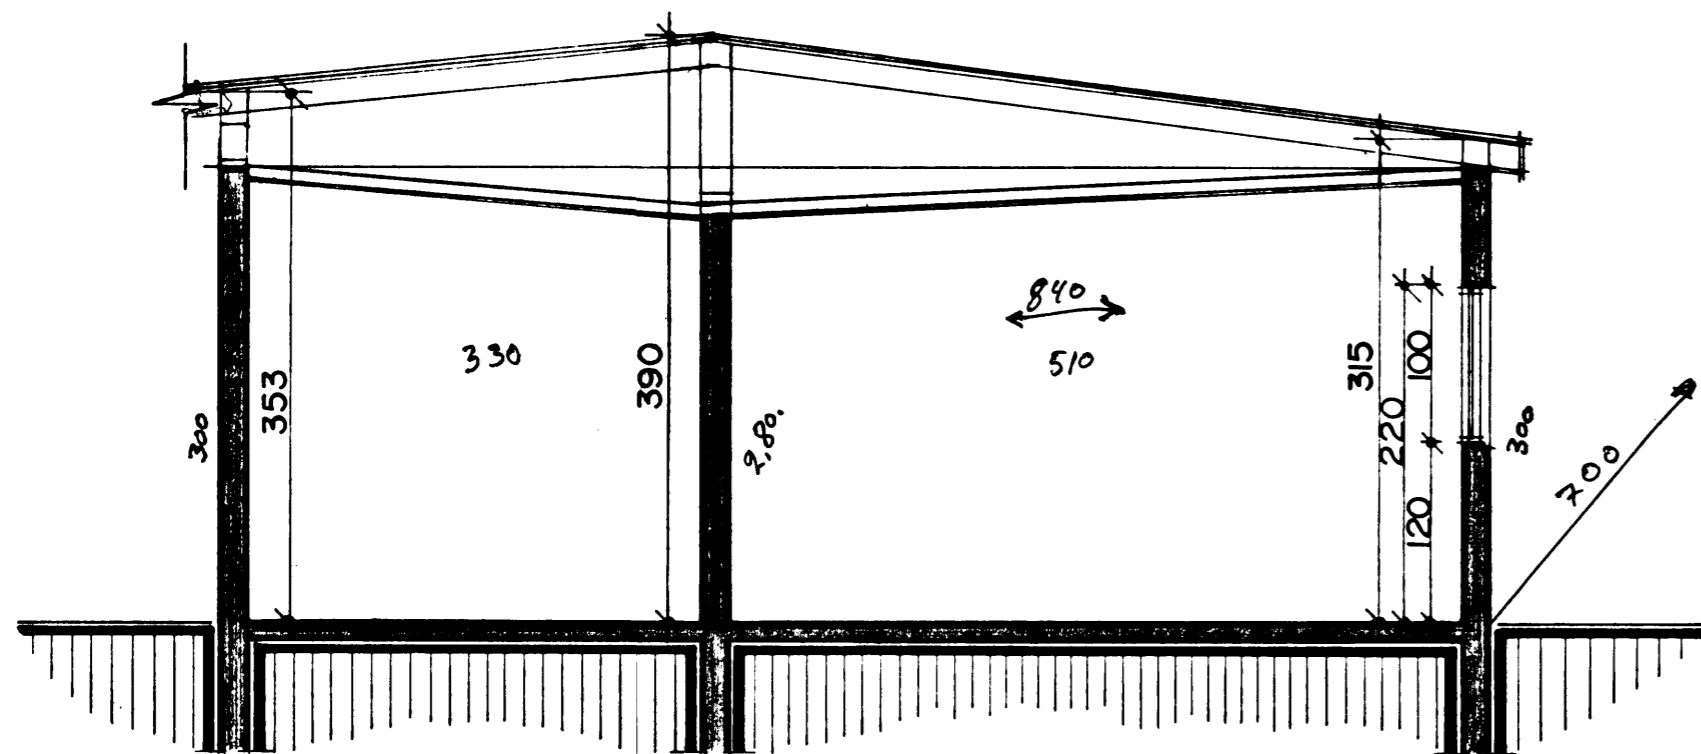

SNID M.1:50

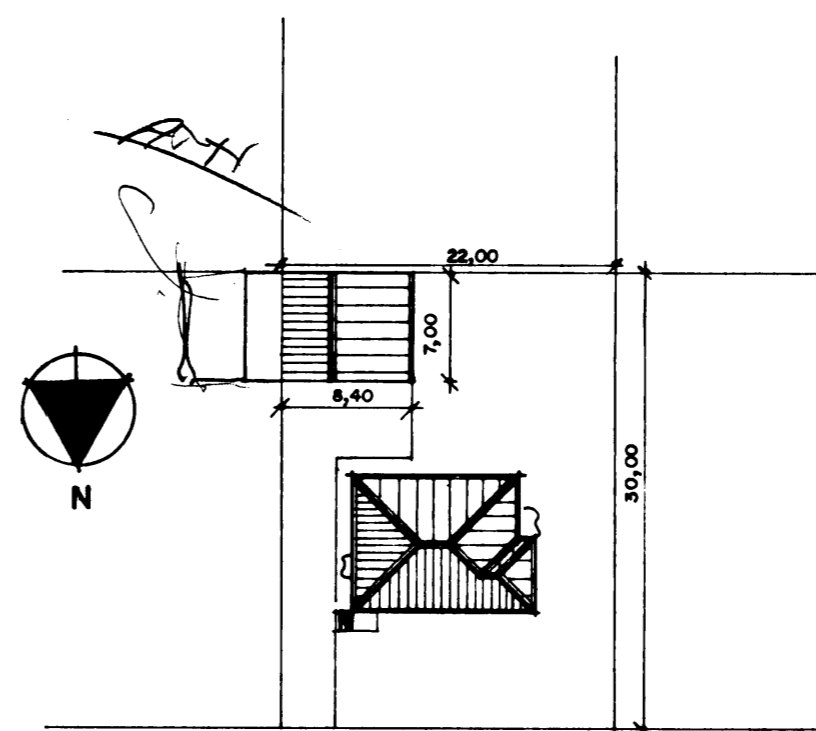

ASBÚÐARTRÖÐ

AFSTÖÐUMYND M.1:500

SKÝRINGAR:

PAK: SPERRUR STÓLAÐAR VIÐ VEÐGI, LEKTUR
1x6" c/c 60 SM OFAN Á SPERRUR, OFAN Á
LEKTUR. KEMUR PAKPAPPI OG PAKSTÁL


STERÐIR BRÚTTÓ:

BÍLGEYMSLA A = 23,10 M2 85,80 M3 = ~~36,18~~ 18,82 m³
BÍLGEYMSLA B = 58,80 M2 125,80 M3 = 36,75 m³


Stæddun alls = 56 m³.

*Við undirritaðir eigendur ískúðarstíðar 13
erum samþykktir þakbreytingu ~~þess~~
á bílgeymslunni á lóðinni nr. 15 við ískúðarstíð
fyrir Hjálkason
Ískúðarstíð 13*


*Guðmundur R. Guðjónsson
Ískúðarstíð 13, m. h.*

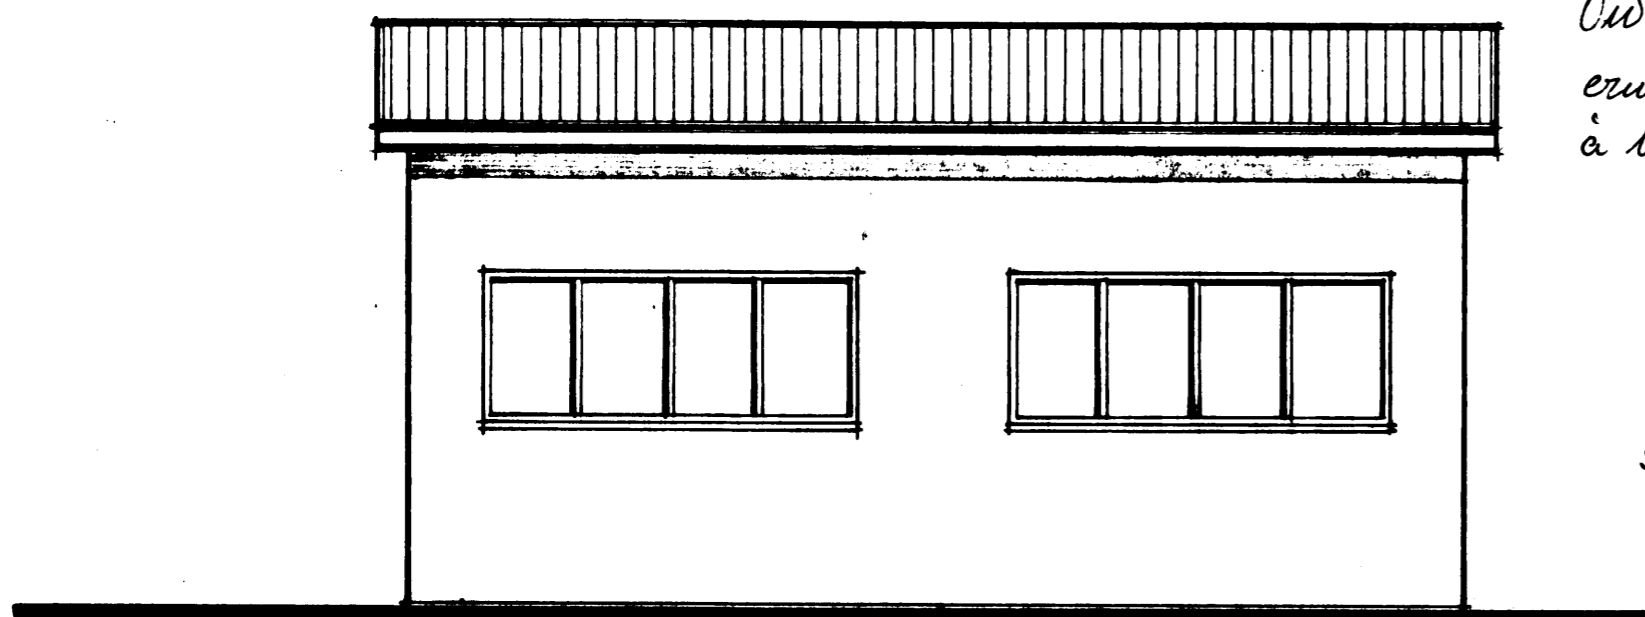

VESTUR M.1:50

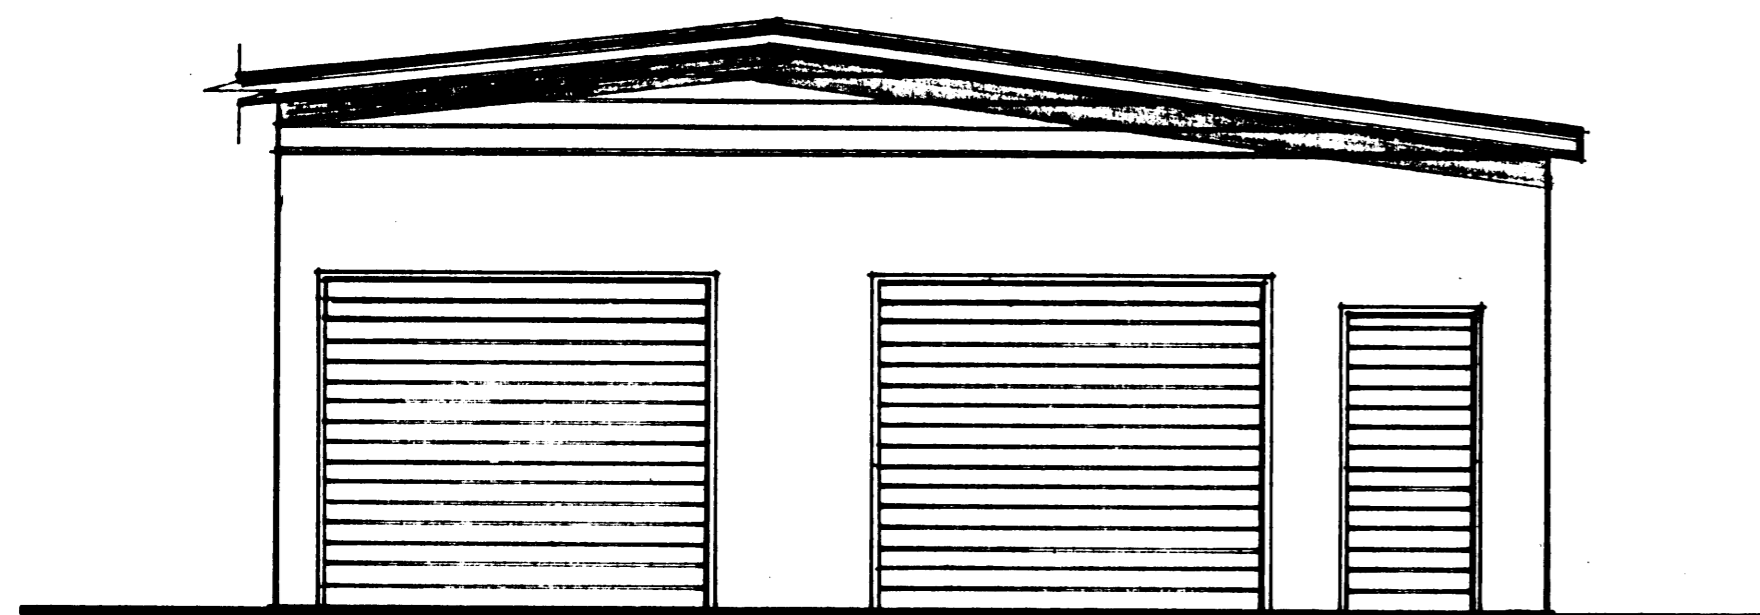

NORÐUR M.1:50

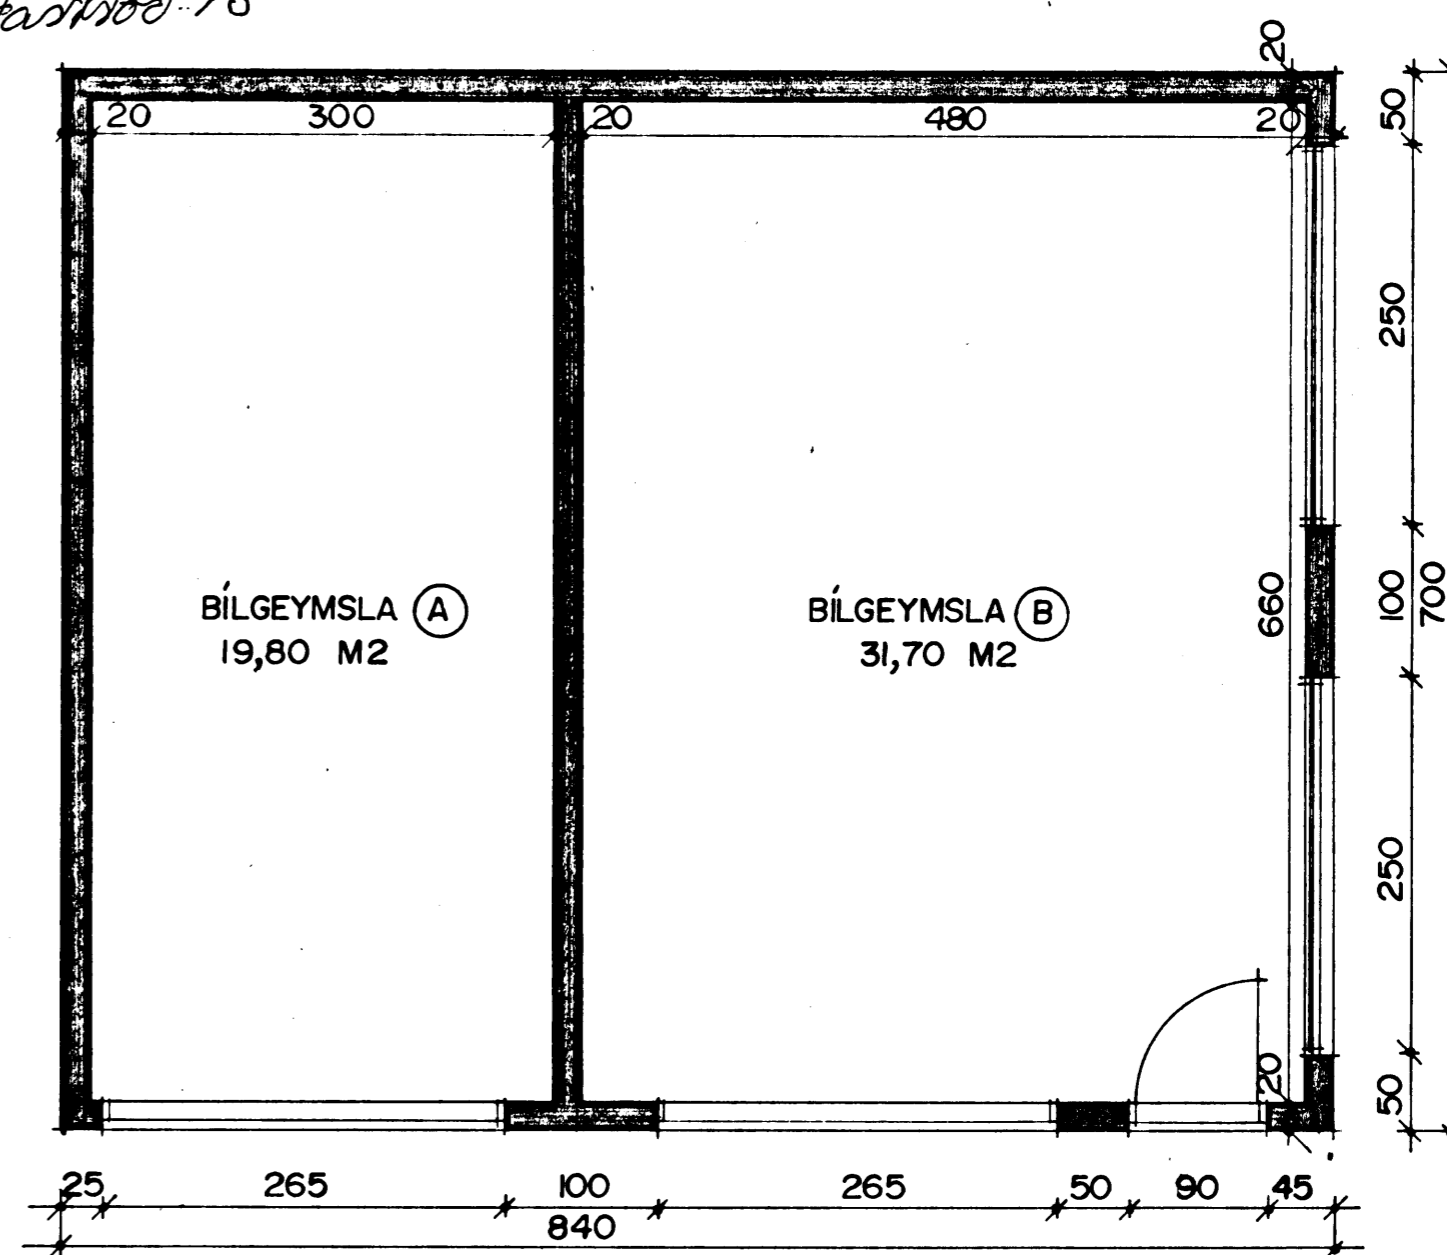

GRUNNMYND M.1:50