


BREYTT Í MARZ 1980 *RE*

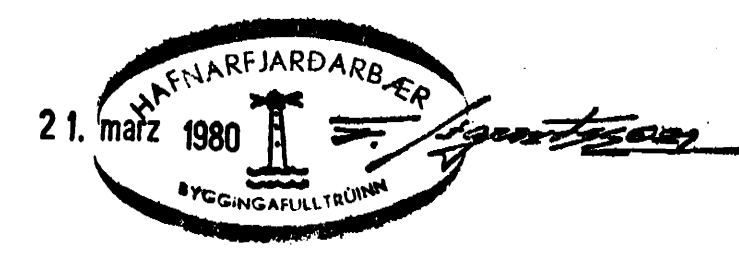

HERMANN ISÆSARN		MTFI
ÁSBEGANTKOD NR. 1, HAFNARFJARDI		
MÁL	1:50	FRÁMENNLSIÐLAGHIR
DAGS.	JÚNÍ 1979	GRUNNMYND 1.CG 2.HEFAR
BLAÐ	3	<i>Hermann Isæsson</i>