


BREYTT 1 MARZ 1980 *IE*

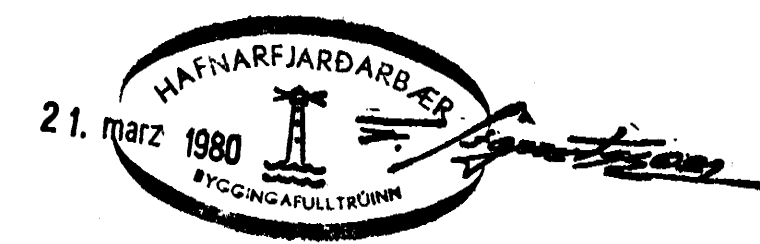

HERMANN ISZBARN MTPI	
ÁSEÐAHTROÐ NR. 1, HAFNARFIRÐI	
MÁL	1:50 HITALAGNIR
DAGS.	SEPT 1979 GRUNNMÝND 2. HEDAR
BLAÐ	13 <i>Hermann Iszarn</i>