



Samþykkt á fundi bygginga-  
nefndar þ. 15/11/1978  
BYGGINGAFULLTRÚ, N  
Í HAFNARFIRÐI  
*Sigurður Kjartansson*



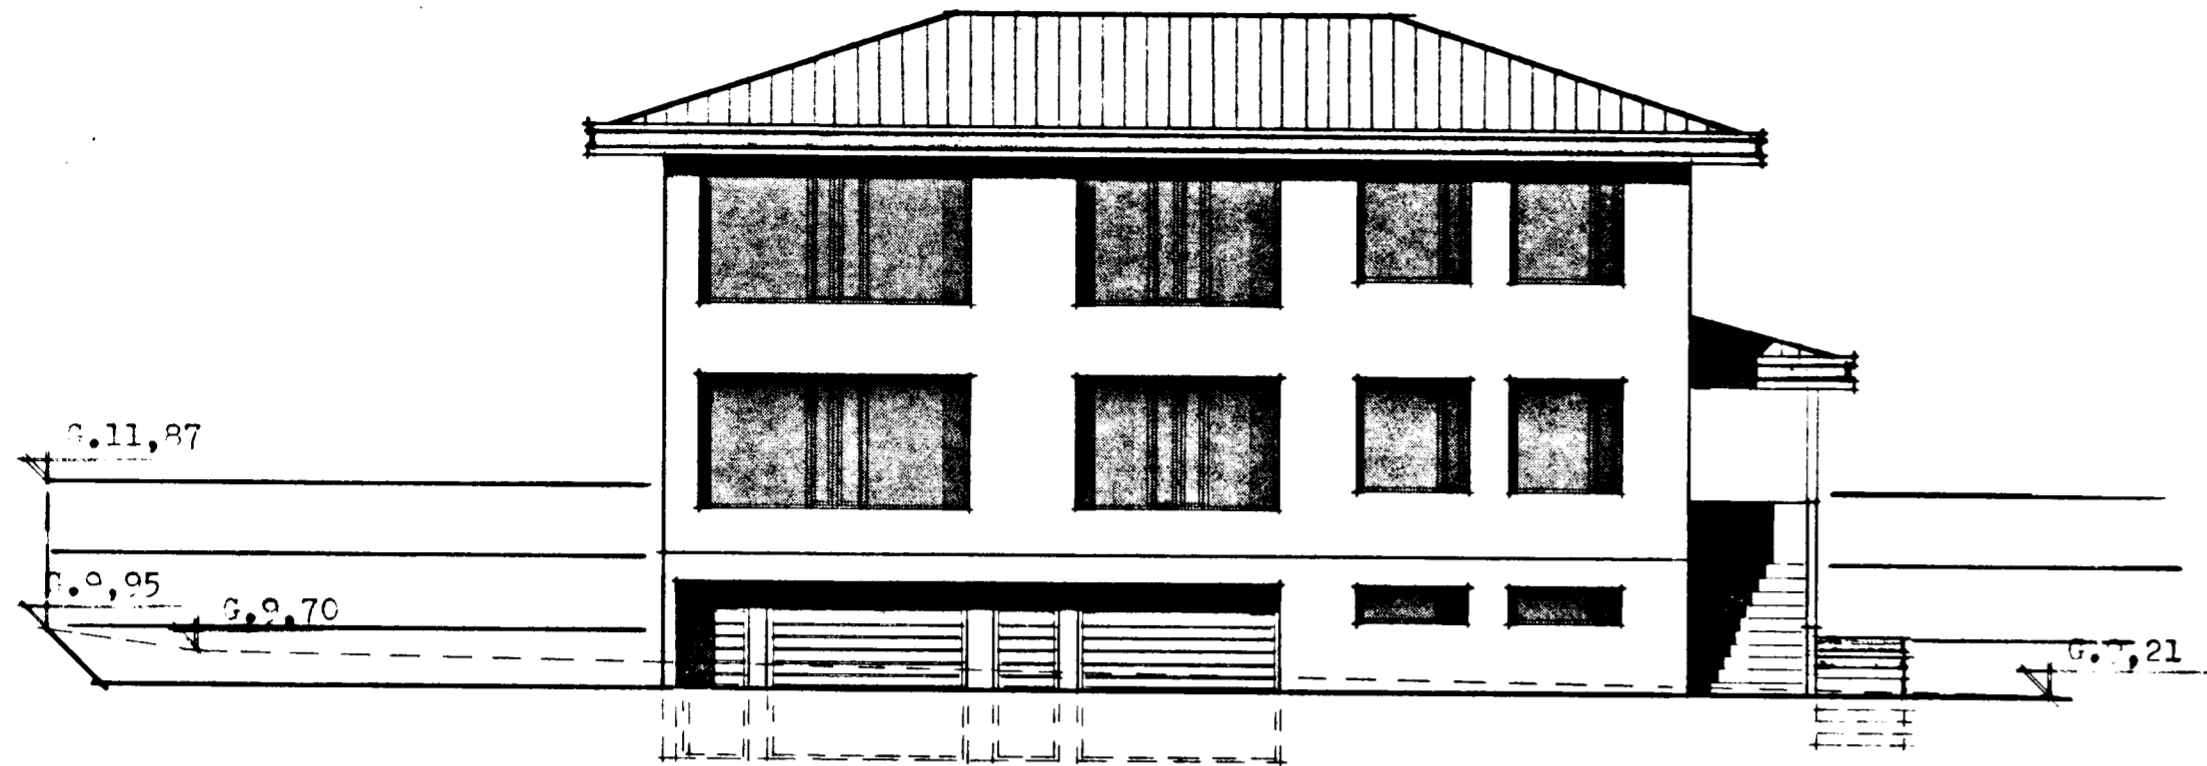


NORD-VESTUR

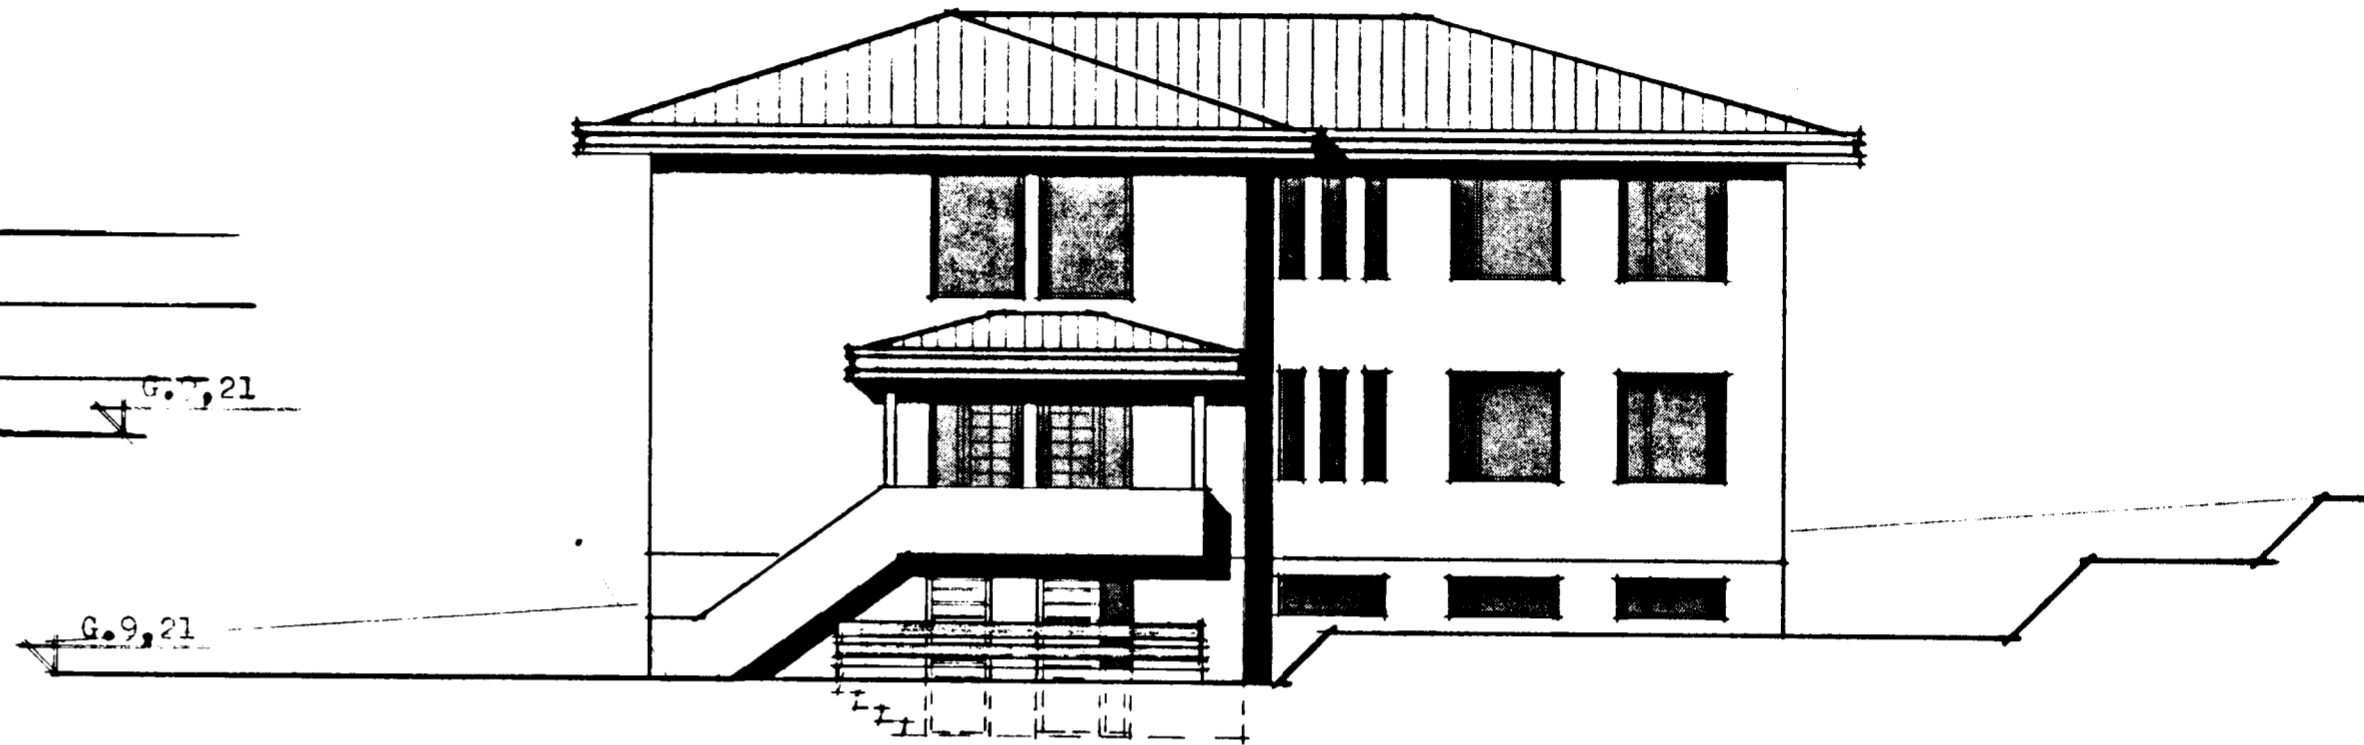

NORD-AUSTUR

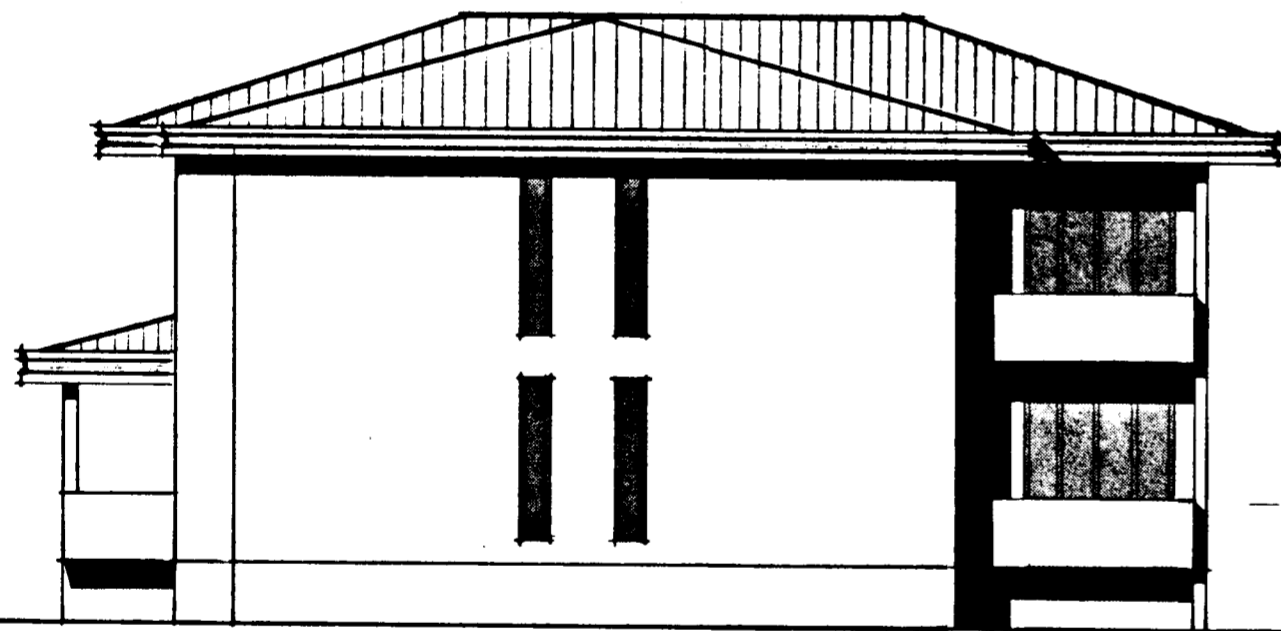

SUD-VESTUR

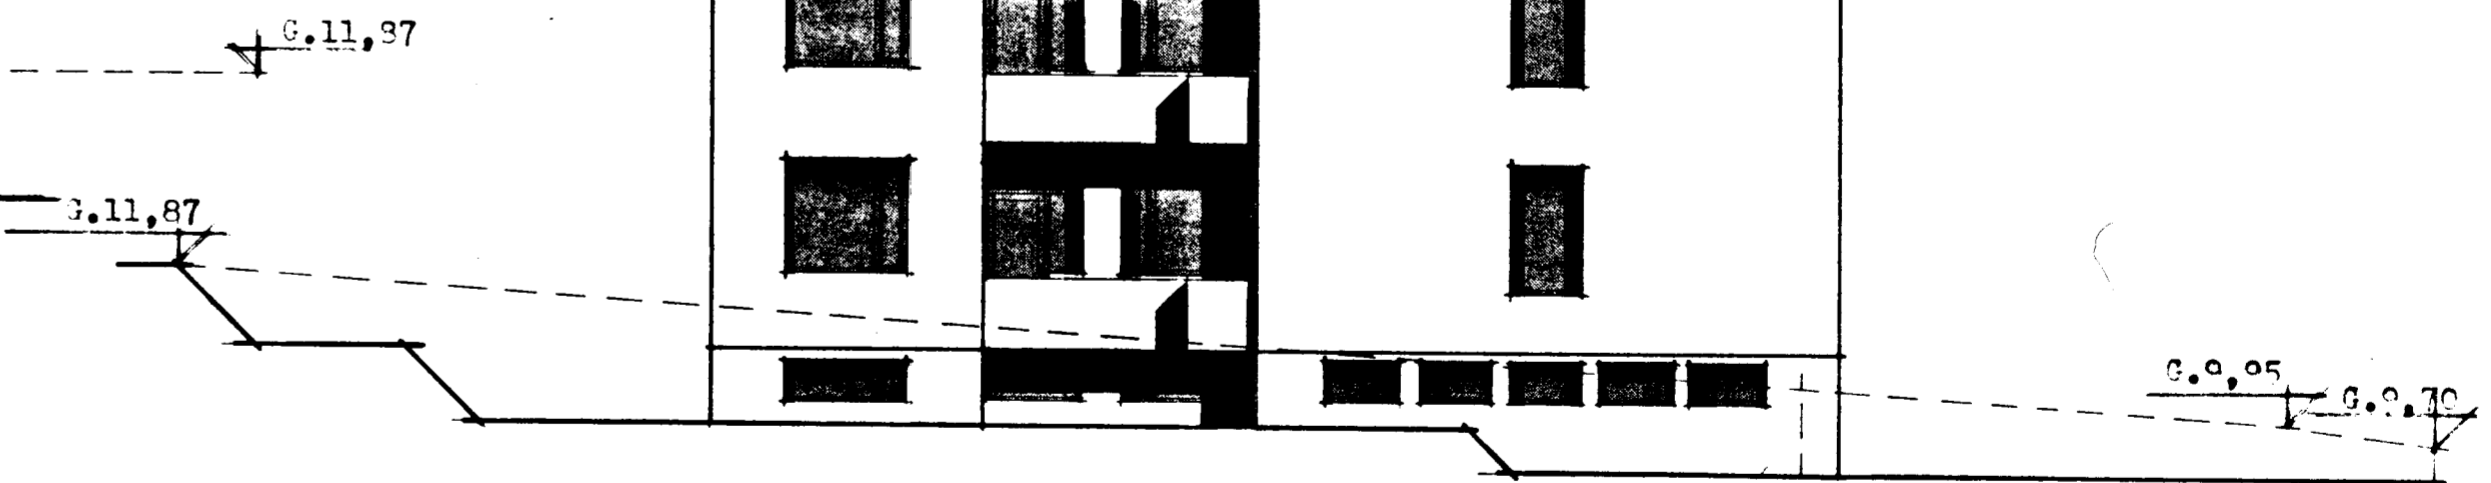

SUD-AUSTUR

*Sigurður Kjartansson*