

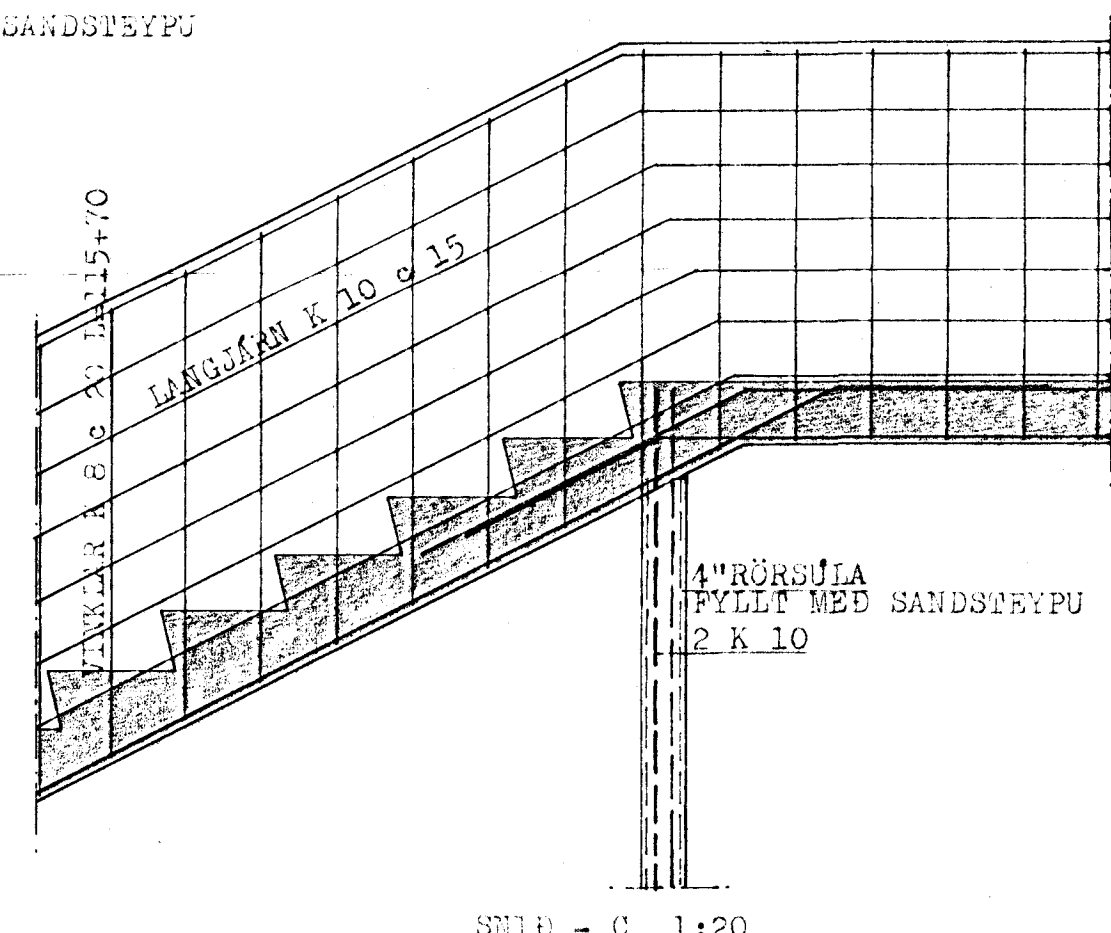


4"RÖRSULA
FYLLT MED SANDSTEYPU
2 K 10

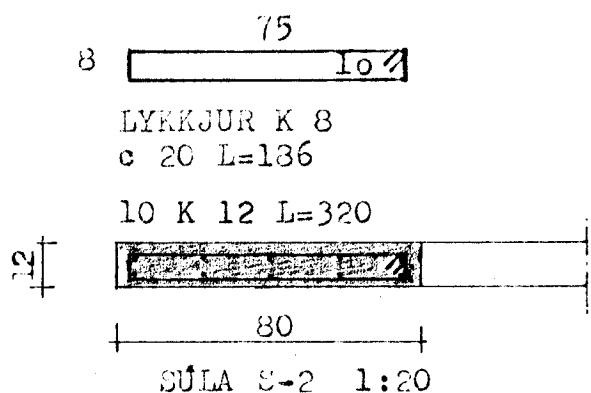

SKÝRINGAR:
STÍBYGUGALI S-160 SAMKV. ÍSL. STAHLI Í VEGGI OG PLÖTUR. *Alh. S-200 + plötu? Elis*
STÍBYGUSTYRKTARSTÁL KS 40 MERKT -K.
UNDIR OG UPPMÉD GLUGGUM KOMA 2 K 10, EINS Í VEGGENDA
OG UPPMÉD DYRUM. YFIR DYR OG GLUGGA KOMA 2 K 12 NEMA
ANNARS SÉ GETIÐ OG GANGA JÄRNIN MÍNAST 70 CM ÚT FYRIR
OPIN EIA SAMFELD YFIR FLEIRI OP. JÄRN UPPMÉD DYRUM OG
GLUGGUM SKULU VERA 320 CM LÖNG.
TANGJÄRN Í INNVEGGI K 10 c 50 L=120
TENGJÄRN Í ÚTVEGGI K 10 c 30 L=120.
PLÖTUBYKKT 16 CM
SVALIR 18 -
STIGARAK 14 -
INNISTIGA 14 -
STIGARAK 16 -
ÚRISTIGA 12 -

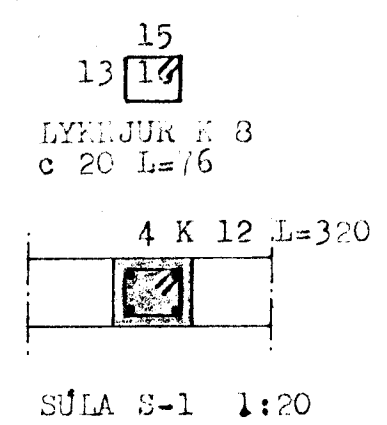

HERMANN ISEBARN MFI		
ASBÚÐARTRÖÐ NR. 1, HAFNARFIRÐI		
MÁL	1:20 1:50	JÄRNBENT STEINSTEYPA LOFTPLATA KJALLARA
DAGS.	JULÍ 1979	GRUNNMYND OG SNID
BLAD	7	<i>Hermann Iseborn</i>