
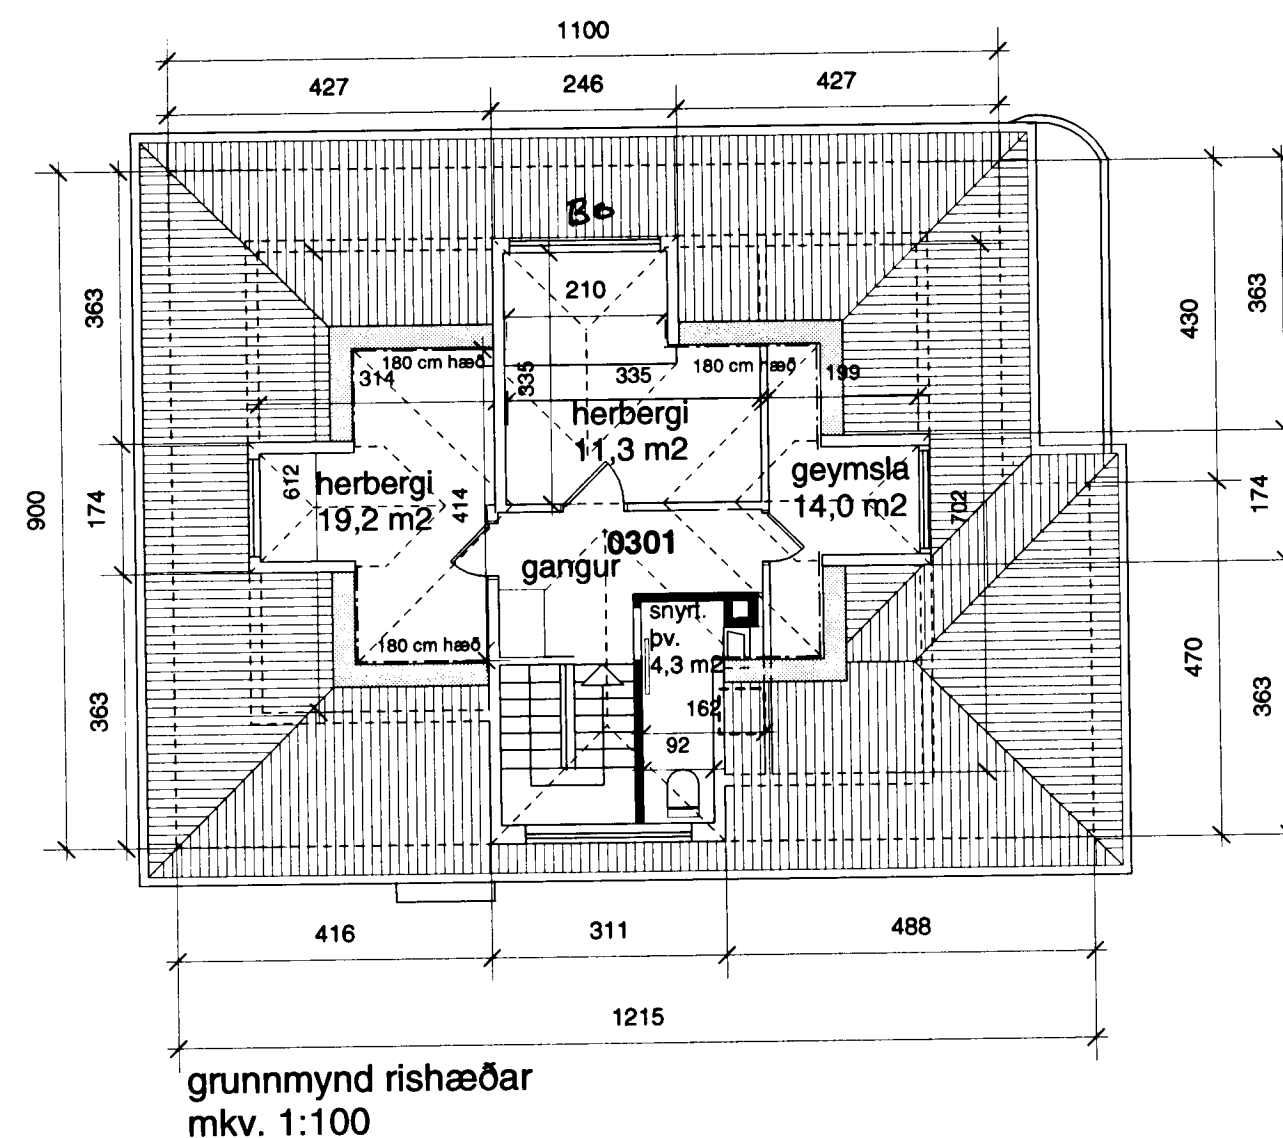



Byggingarfulltrúi  
samþykkir erindið.

17 NOV. 2003

Bent skal á að samþykki þessi verður ekki virk, fyrr en eftir hringlýsingu eignaskiptisfyrirlysingarinnar og skráningu hennar hjá Fasteignamatli ríkisins.  
Byggingarfulltrúinn í Hafnarfirði  
F.h. Kristján Þórarinnsson

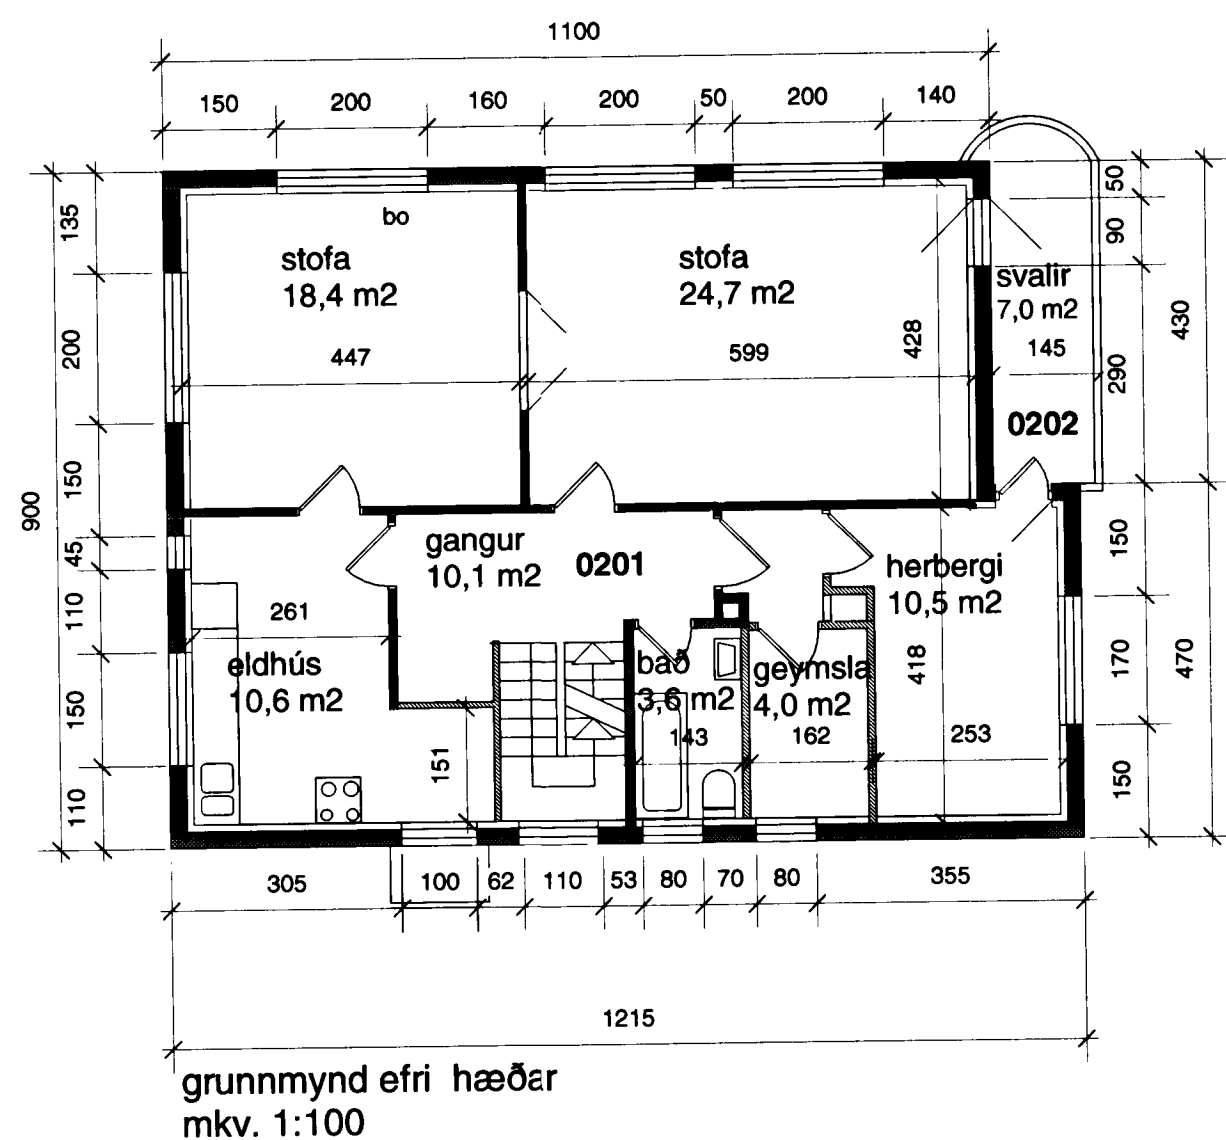

Samfara eðlilegu viðhaldi og breytingum á húsinu skal uppfæra brunakröfur skv. byggingarreglugerð og teikningum sem hér segir.

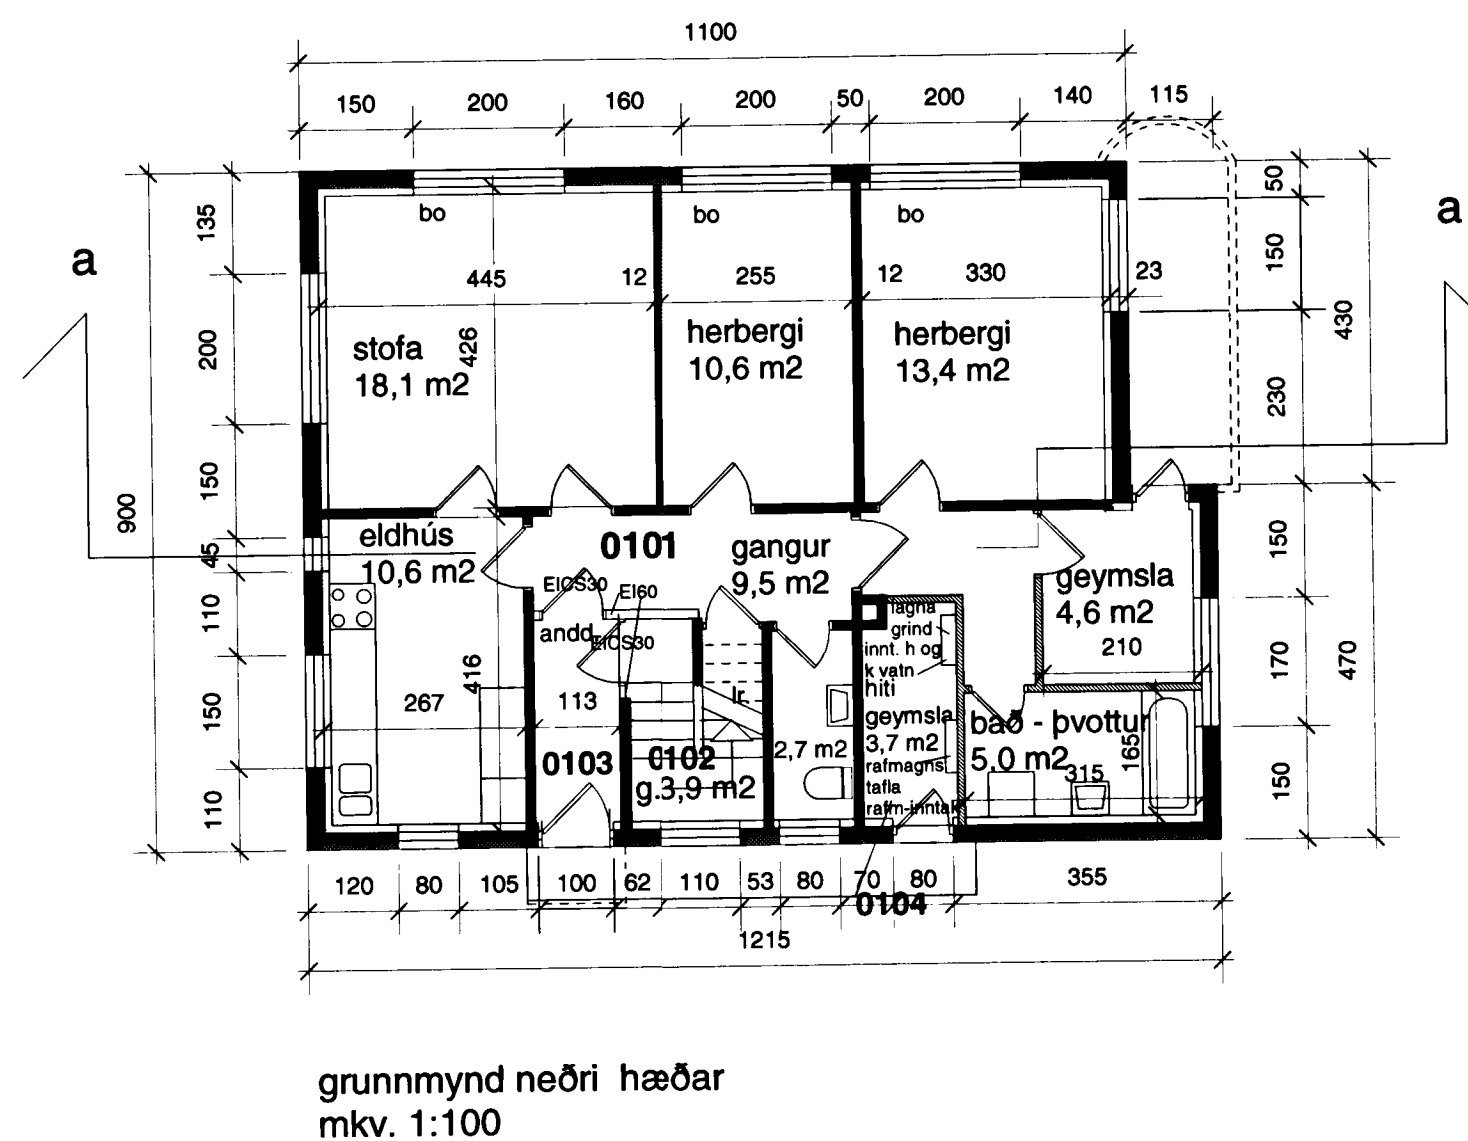

Byggingarlýsing:

Húsið er steinsteypt og steinað að utan, byggingarár 1948  
Þak er bárujárnsklætt timburþak.

Lóðin Ásbúðartröð 5 er 690,0 m<sup>2</sup>, lóðarnýting er 0,39

stærðir samkvæmt skráningartöflu:

1. hæð er	104,4 m <sup>2</sup>	276,7 m <sup>3</sup>
2. hæð er	100,5 m <sup>2</sup>	276,7 m <sup>3</sup>
rishæð er	61,8 m <sup>2</sup>	152,2 m <sup>3</sup>
þak yfir rishæð		1,3 m <sup>3</sup>

brúttóflötur alls	266,7 m <sup>2</sup>
heildarrúmmál yfir botnplötu	706,9 m <sup>3</sup>

Ásbúðartröð 5

Hafnarfirði

reyndarteikningar af húsi á lóðinni nr 5 við Ásbúðartröð,

Sigurgeir Guðmundsson teiknaði húsið 1948

teiknað 14.10. 2003, grunnmyndir í mkv. 1:100,

teikning nr 1

Trausti Leósson  
Trausti Leósson byggingaræðingur Leirutanga 16, Mosfellsbæ  
kt. 310846-3769, gsm 824 2588, fax 566 7544, netfang trausti@itn.is