
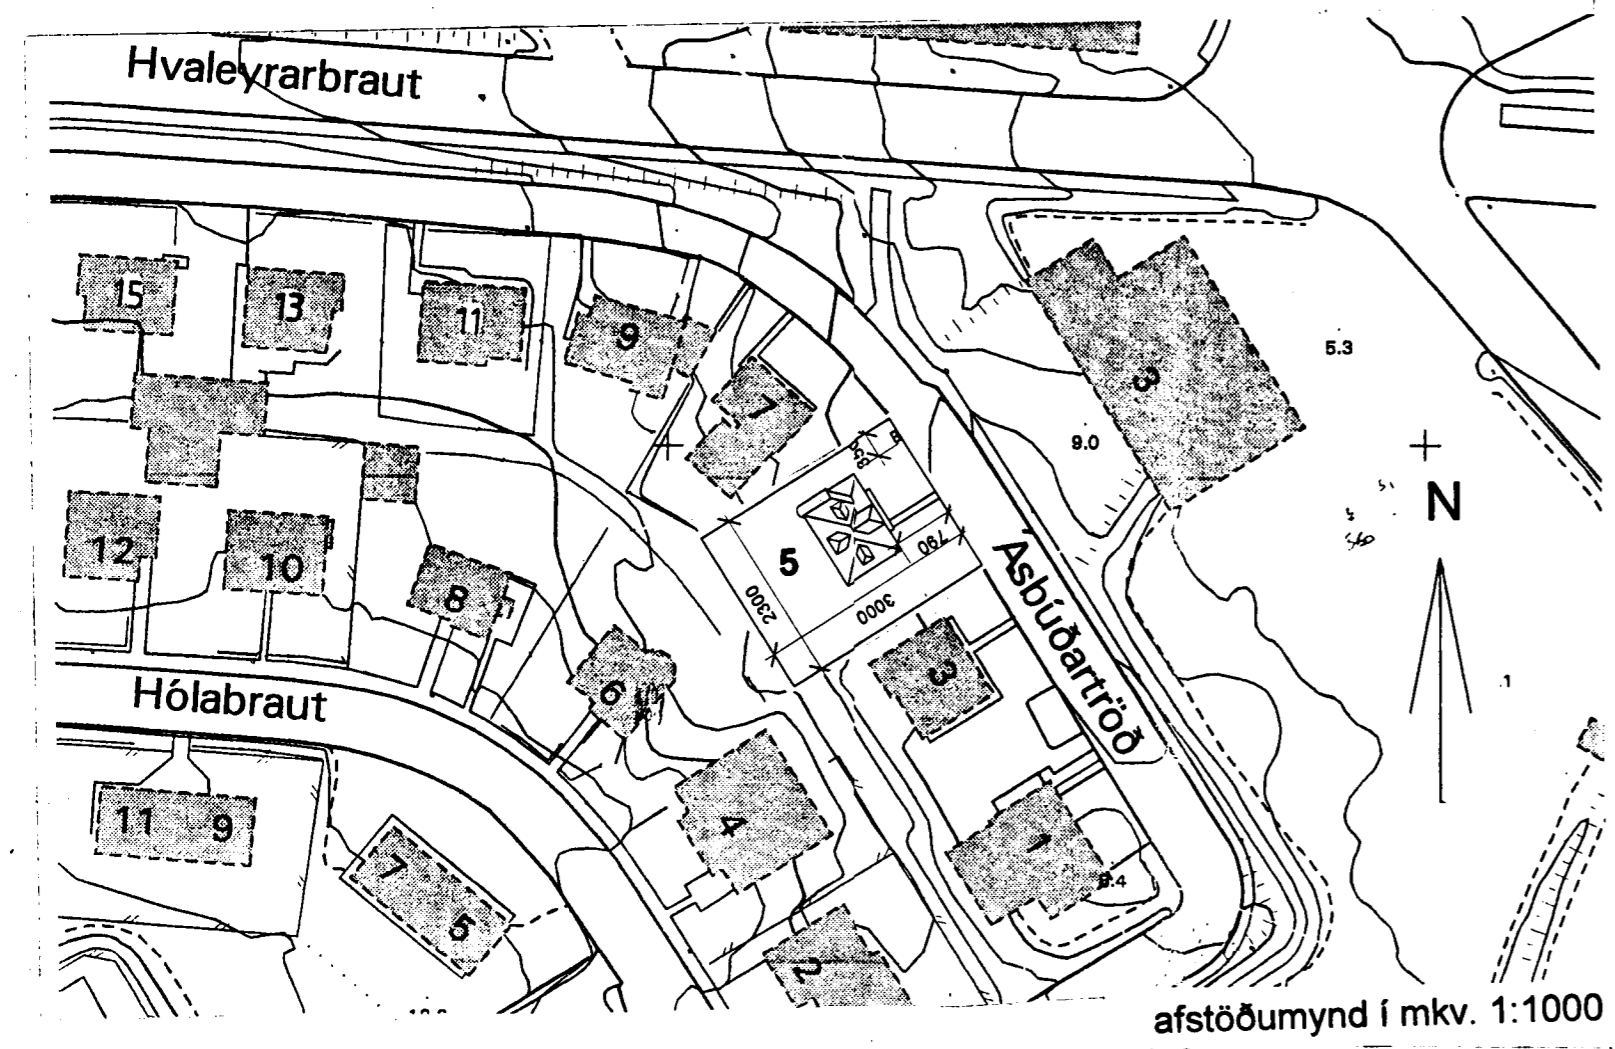
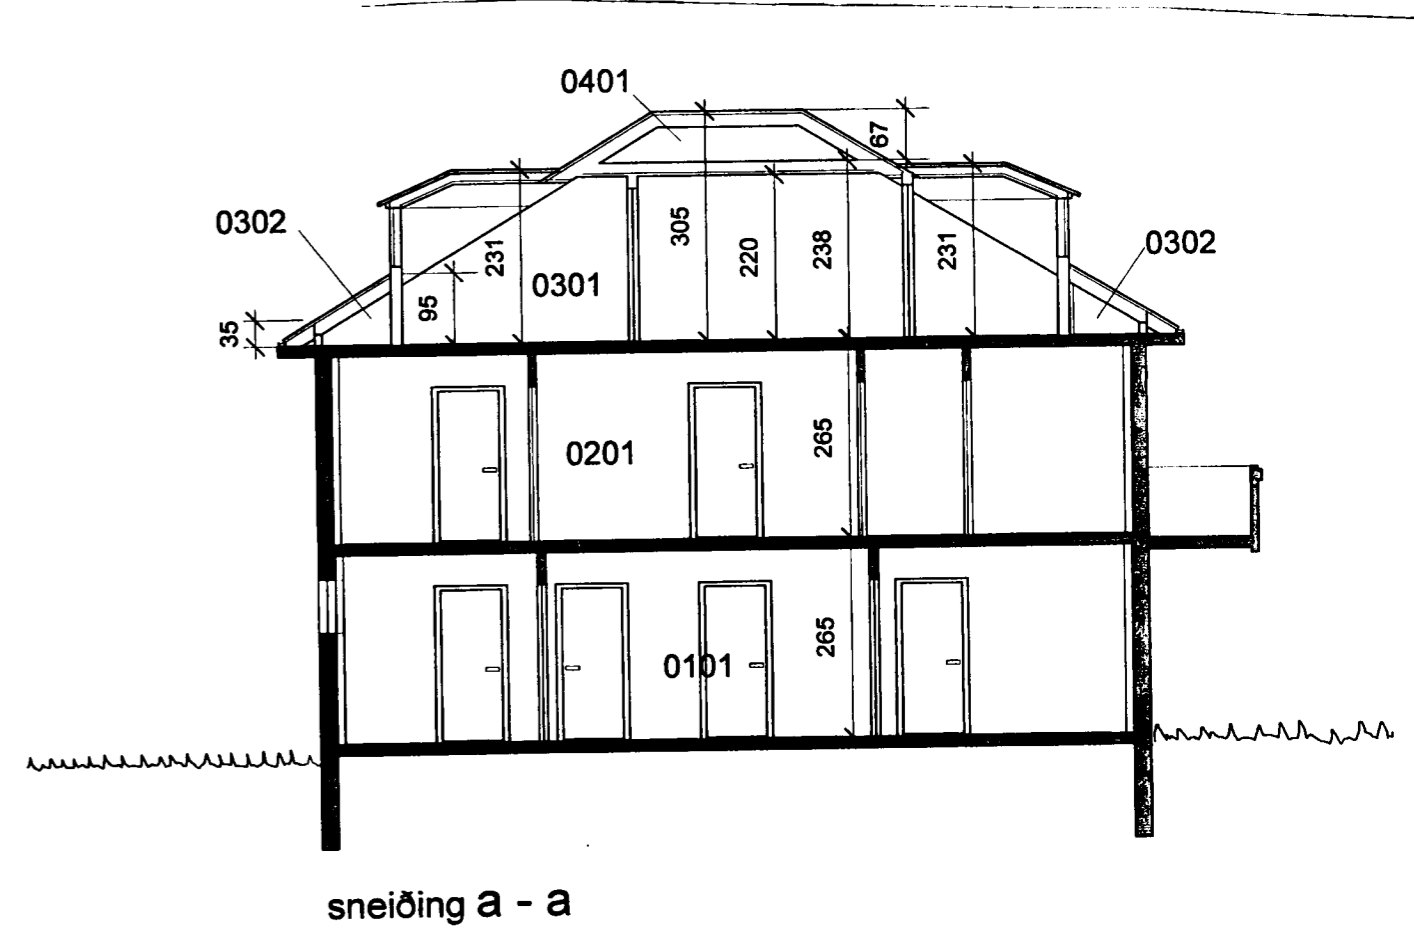
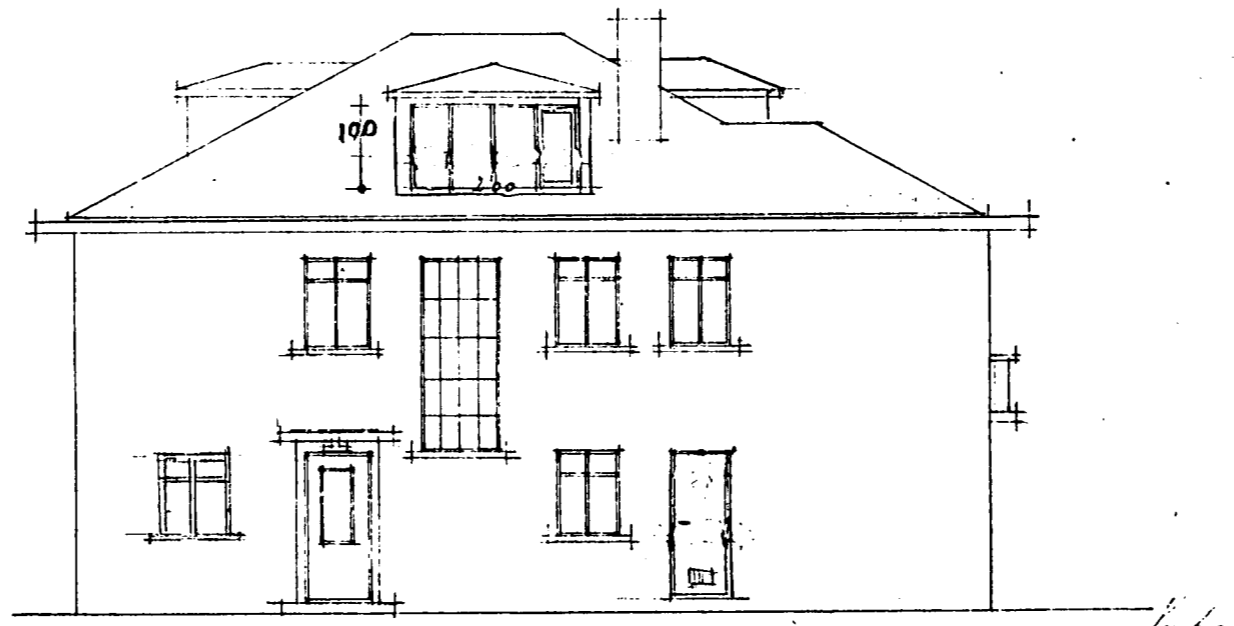
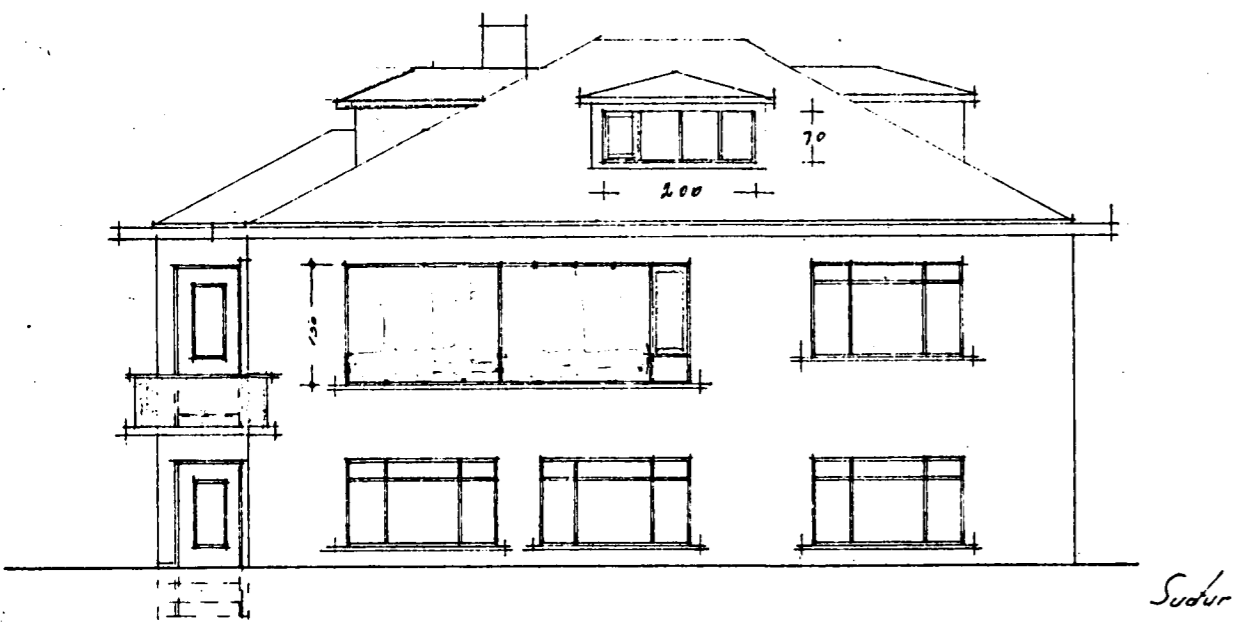
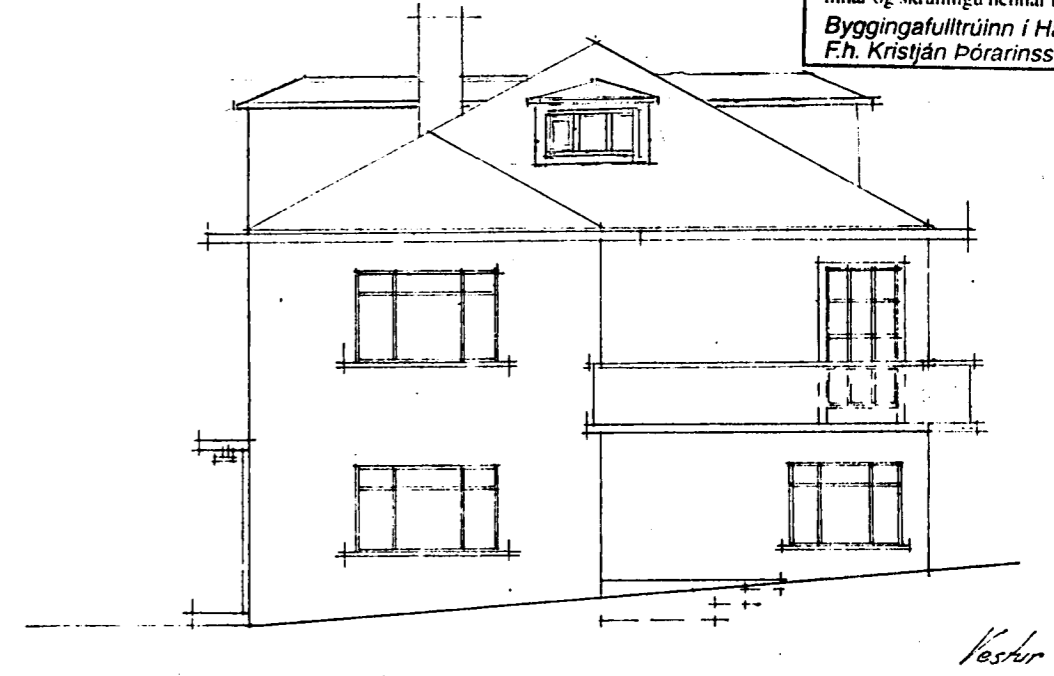


Hús Halldors Olafssonar, Hvaleyrarbraut, Hafnarfirði

Byggingarfulltrúi samþykkir erindið.
17 NOV. 2003
Bent skal á að samþykkt þessi verður ekki virk, fyrr en eftir þinglýsingu eignaskiptafrlýsingarinnar og skráningu hennar hjá Fasteignamáti ríkisins.
Byggingarfulltrúinn í Hafnarfirði
F.h. Kristján Þórarinnsson

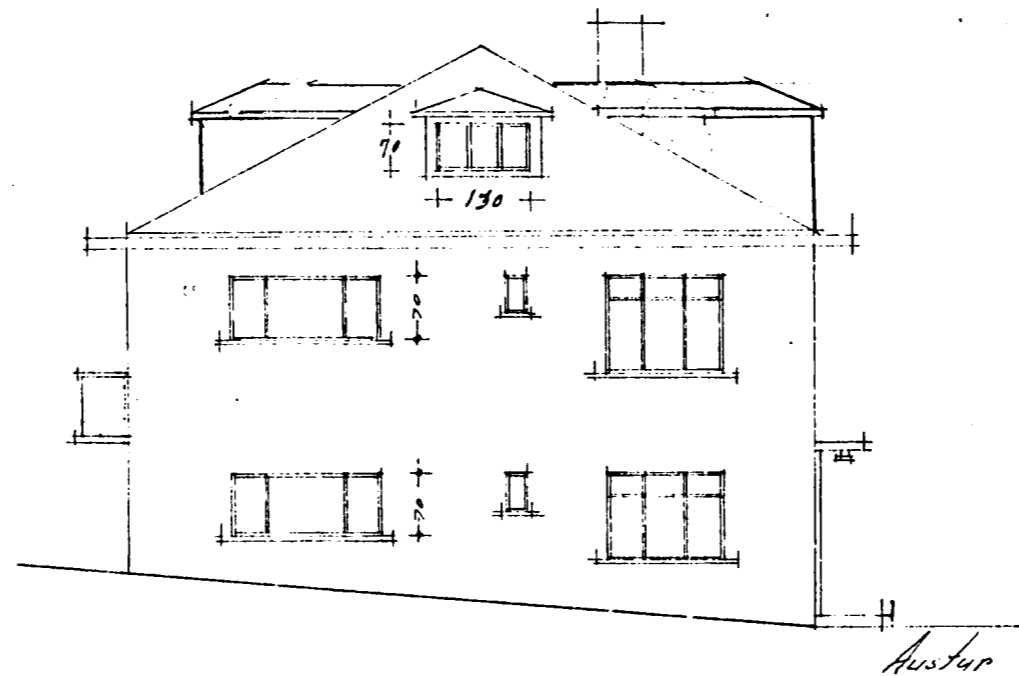

Sigurgeir Guðmundsson teiknaði húsið 1948

Ásbúðartröð 5 **Hafnarfirði**
reyndarteikningar af húsi á lóðinni nr 5 við Ásbúðartröð,
teiknað 14.10. 2003, útlit og sneiðing í mkv. 1:100,
afstöðumynd í mkv. 1:1000 teikning nr 2
Trausti Leósson
Trausti Leósson byggingafræðingur Leirutanga 16, Mosfellsbæ
kt. 310846-3769, gsm 824 2588, fax 566 7544, netfang trausti@itn.is