


Skýringar:

ÚTGAFA 03	DAGSETNING SEP 03	TEIKNAR? S.I./Ó.D.J	YFIRFARIR? Ó.D.J	SAMÞYKKT
EFLI BREYTINGAR REYNDARTEIKNING				

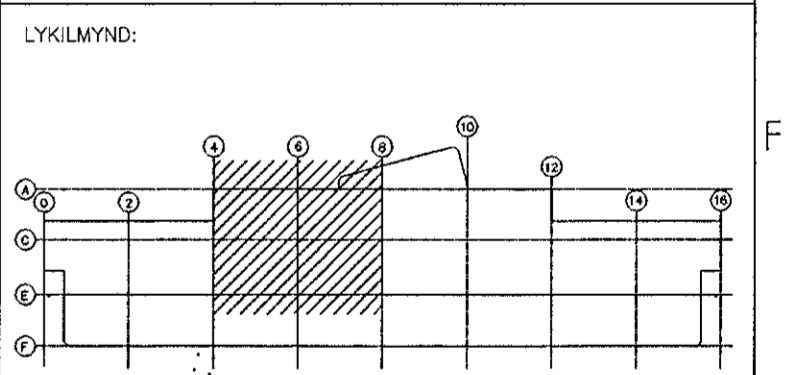

Dags.	Hanna?	Yfir.	Sam?	Bla?
12.06.01	S.I./Ó.D.J	Ó.D.J		A1

AFL Verkefni?istofa
Bíldshólf?a 14
110 Reykjavík
Sími 587 6465

Verkefni
Grunnskóli í Áslandi
Krúúás 1, Hafnarfóú

1.hæð Bjóllu, klukku og hjóðkerfi
Grunnmynd 2

Feril	Lágn	Sto?ur
=	+	+

Talrn. nr. 238-01-85	Útg. 03	Bla. 02
		Nesta bla? 03
Talrn. nr.	Útg.	Bla.
		Nesta bla?

H: Áslandskóli/AFL raímgagnshúti/Útprintarnir/238-01-85-02