

Skýringar:

ÓGAFI 03	DAGSETNING SEP 03	TEIKNAR S.I./Ó.D.J	YFIRFARI? Ó.D.J	SAMZYKKT
EPLI Breytingar REYNDARTEIKNING				
LYKILMYND:				
Dags. 12.06.01	Hanna? S.I./Ó.D.J	Yfirf. Ó.D.J	Sam? Ó.D.J	Bla? A1


AFL Verkfræðistofa
Bíldhöfða 14
110 Reykjavík
Sími 587 6465

Verkefni
Grunnskóli í Áslandi
Krfuós 1, Hafnarfrói

1.hæð Bjöllu, klukku og hjóðkerfi
Grunnmynd 3

Ferli =	Lögn +	Stofur +
------------	-----------	-------------

Teikn. nr. 238-01-85	Ólg. 03	Bla. 03
		Næsta bla? 04
Teikn. nr.	Ólg.	Bla.
		Næsta bla?

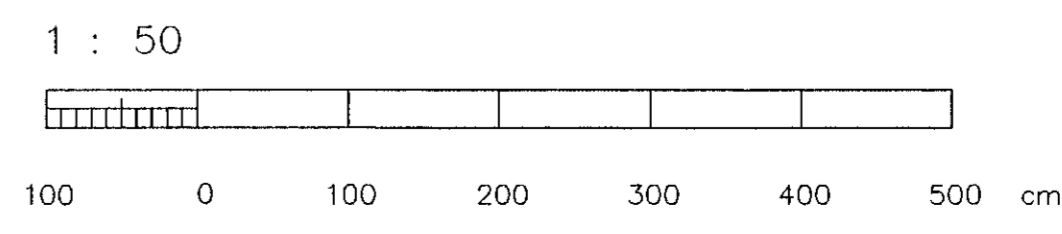

H. Áslandskóli/AFL retningsritun/Úprentomir/238-01-85-02