


Skýringar:

ÚTGÁFA	DAGSETNING	TEIKNAR	YFIRFARIR	SAMÞYKKT
03	SEP 03	S.J./Ó.D.J	Ó.D.J	

EYLU BREYTINGAR REYNDARTEIKNING

LYKILMYND:

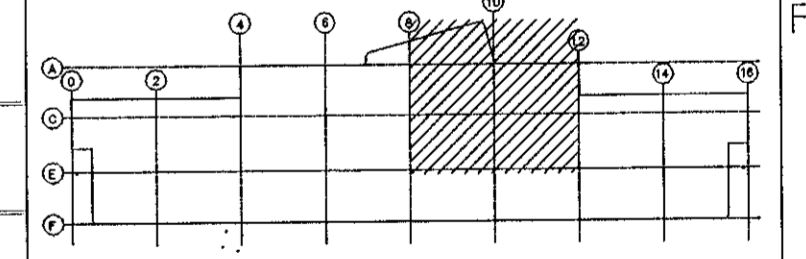

Dags.	Hanna?	Yfirf.	Sam?	Bla?
12.06.01	S.J./Ó.D.J	Ó.D.J		A1


AFL Verkfæristofa
Bíldshöfða 14
110 Reykjavík
Sími 587 6465

Verkefni
Grunnskóli í Áslandi
Kríúús 1, Hafnarfirði

1.hæð Bjöllu, klukku og hjóðkerfi
Grunnmýnd 4

Ferir	Lögn	Staður
=	+	+

Teikn. nr. 238-01-85	Ótg. 03	Bla. 04
Teikn. nr.	Ótg.	Nesta bla?

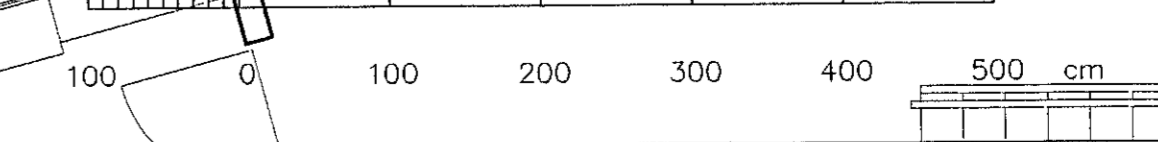

H: Áslandskóli/AFL rafragnshlutur/Útprintari/238-01-85-02