



H. Ásónskóli/AFL rafmagnshúsi/Úþrenntani/238-01-85-02

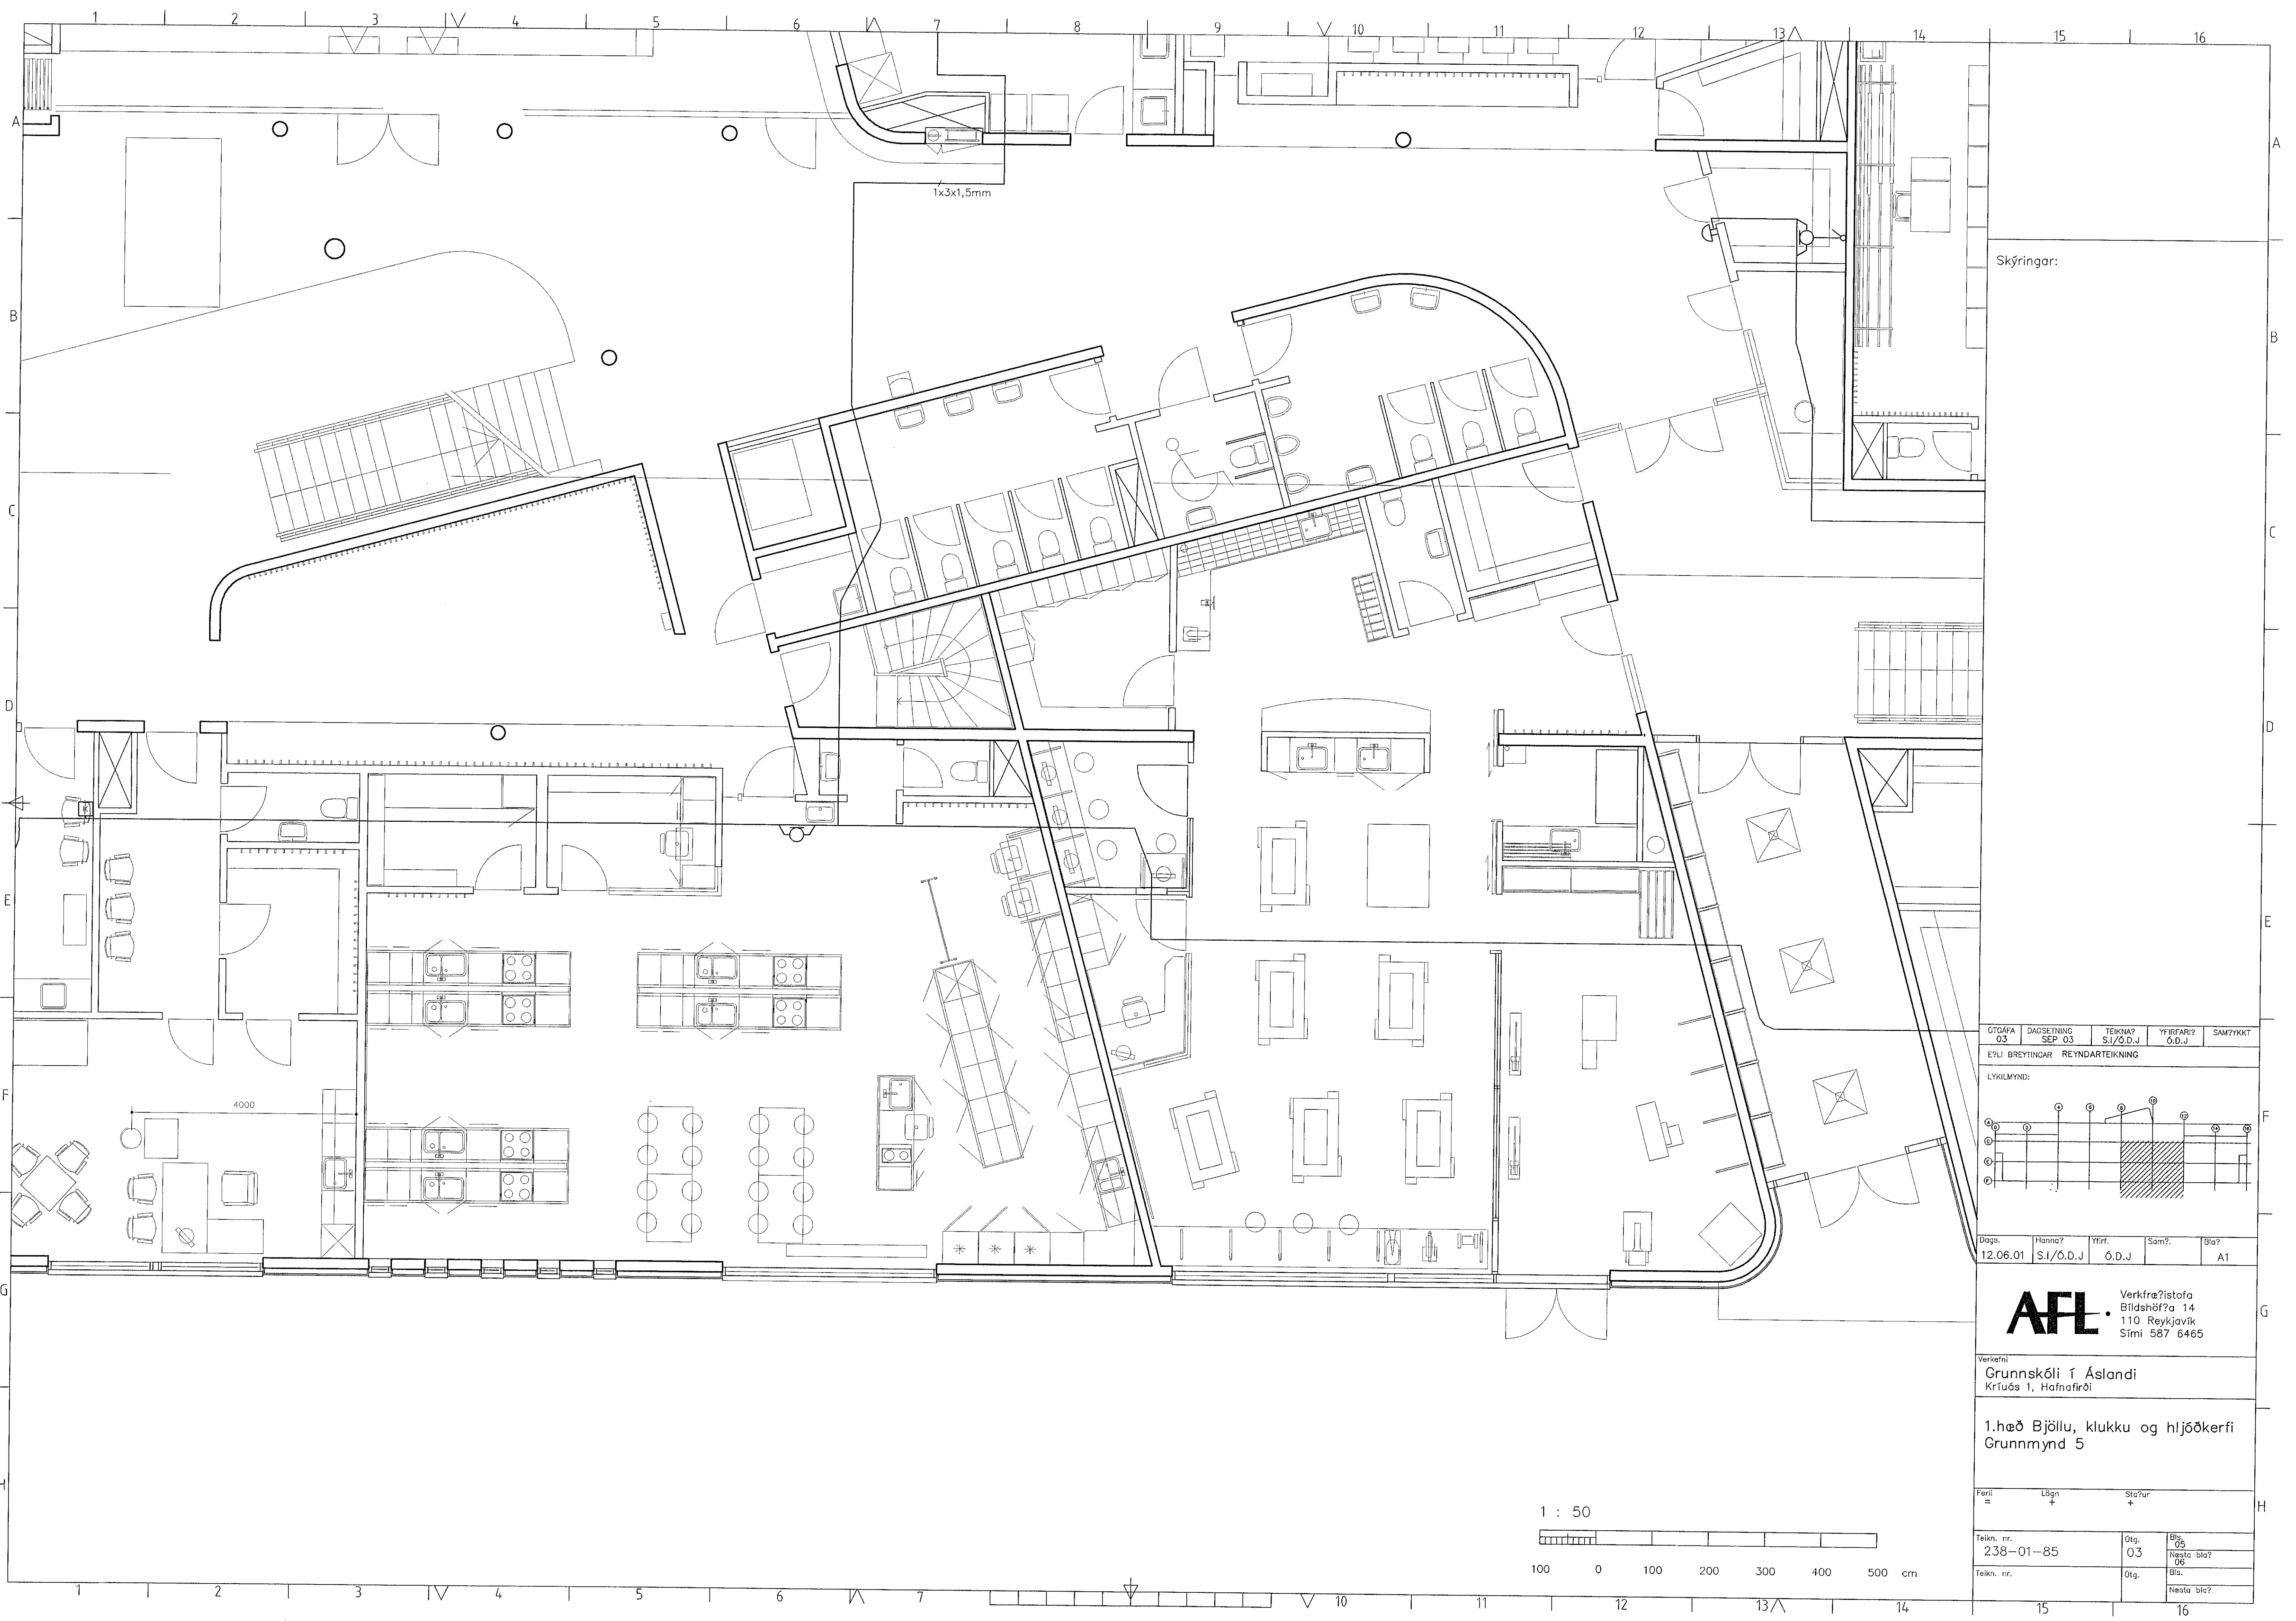

Skýringar:

ÚTGAFA 03	DAÐSETNING SEP 03	TEIKNAR S.J./Ó.D.J	YFIRFARI? Ó.D.J	SAMZYKKT
EFLI BREYTINGAR REYNDARTEIKNING				

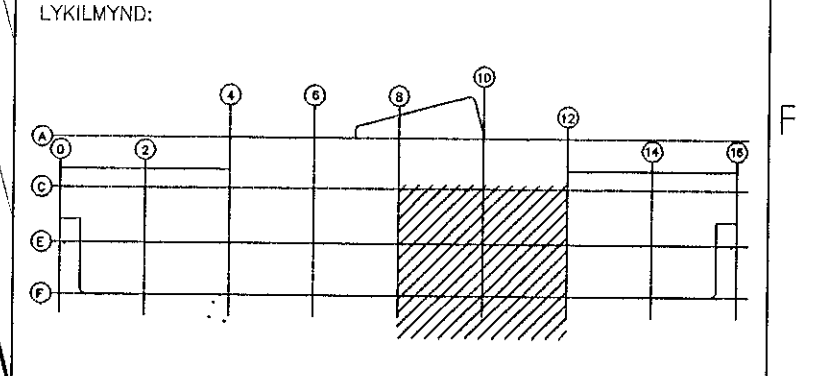

Daga?	Hanna?	Mir?	Sam?	Bla?
12.06.01	S.J./Ó.D.J	Ó.D.J		A1

**AFL** Verkfæristofa  
Bíldshöfða 14  
110 Reykjavík  
Sími 587 6465

Verkefni  
Grunnskóli í Áslandi  
Krfúds 1, Hafnarfrói

1.hæð Bjöllu, klukku og hljóðkerfi  
Grunnmynd 5

Fari	Lígn	Sto?ur

Teikn. nr. 238-01-85	Ótg. 03	Bla? 05
		Nesta bla? 06
Teikn. nr.	Ótg.	Bla? Nesta bla?

