


Skýringar:

|              |                      |                   |                 |          |
|--------------|----------------------|-------------------|-----------------|----------|
| GTGÁFA<br>03 | DAGSETNING<br>SEP 03 | TEKNA? S.I./Ó.D.J | YFIRFARI? Ó.D.J | SAMÞYKKT |
|--------------|----------------------|-------------------|-----------------|----------|

ETLU BREYTINGAR REYNDARTEIKNING

LYKILMYND:

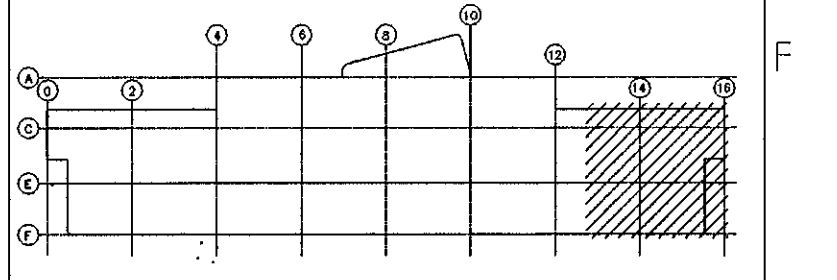

|                  |                   |             |      |         |
|------------------|-------------------|-------------|------|---------|
| Daga<br>12.06.01 | Hanna? S.I./Ó.D.J | Virf. Ó.D.J | Sam? | Bla? A1 |
|------------------|-------------------|-------------|------|---------|


**AFL** Verkfæri  
Bíldshólfan 14  
110 Reykjavík  
Sími 567 6465

Verkefni  
Grunnskóli í Áslandi  
Kriúds 1, Hafnarfirði

1.hæð Bjöllu, klukku og hljóðkerfi  
Grunnmynd 6

|         |      |          |
|---------|------|----------|
| Ferli = | Lögn | Stofur + |
|---------|------|----------|

|                         |            |               |
|-------------------------|------------|---------------|
| Teikn. nr.<br>238-01-85 | Ótg.<br>03 | Bla.<br>06    |
|                         |            | Næsta bla? 07 |
| Teikn. nr.              | Ótg.       | Bla.          |
|                         |            | Næsta bla?    |

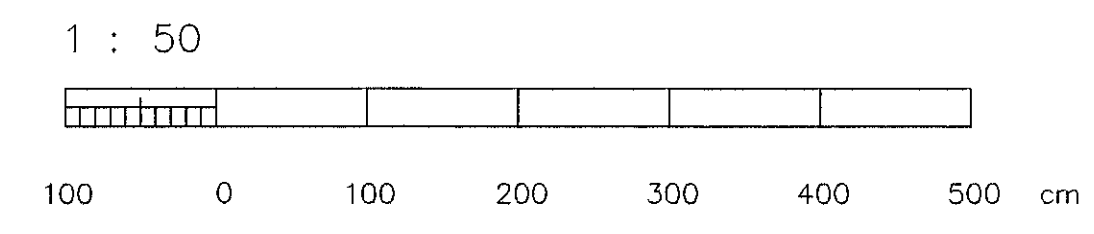

H: Áslands skóli / AFL rotnögna hlut / Ötprant / 238-01-85-02