


H: Áslandsskóli/AFL rafræðisstofa/Útprintantí 238-02-85-01

Skýringar:

⊗ Klukka.

ÓTGÁFA 02	ÞACSETNING SEP-03	TEIKNAD S./Ó.D.J	YFIRFARIÐ Ó.D.J	SAMBÝKKT
EBLU BREYTINGAR REYNDARTEIKNING				

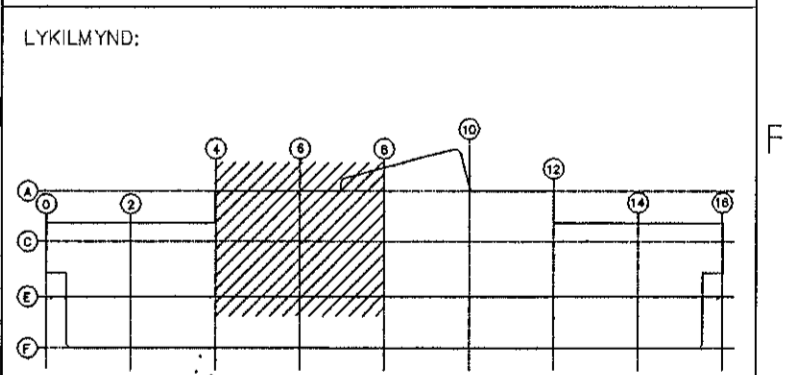

Dags.	Hannað	Yfirf.	Samþ.	Bláð
16.03.01	S./Ó.D.J	Ó.D.J		A1


AFL Verkfræðistofa
Bíldshöfða 14
110 Reykjavík
Sími 587 6465

Verkefni
Grunnskóli 1 Áslandi
Kríúás 1, Hafnarfirði

2.hæð Bjöllu, klukka og hjóðkerfi
Grunnmynd 2

Ferli	Lögn	Staður
=	+	+

Teikn. nr. 238-02-85	Ótg. 02	Blá. 08
		Næsta bláð 09
Teikn. nr.	Ótg.	Blá.
		Næsta bláð

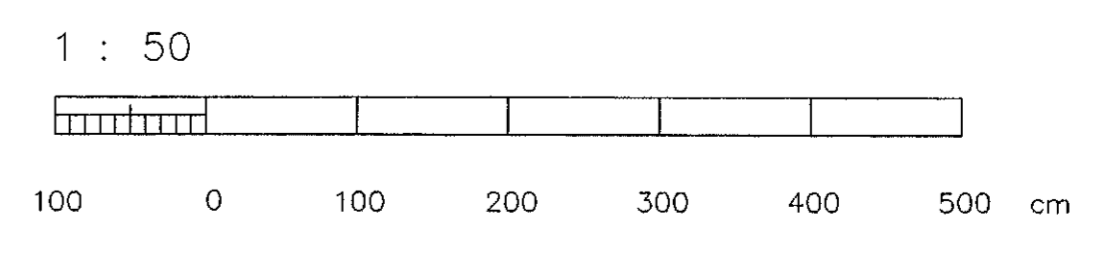

⊗ H:550