


Skýringar:

⊙ Klukka.

GTCAFA 02	DAGSETNING SEP. 03	TEIKNAD S.I./Ó.D.J.	YFIRFARID Ó.D.J.	SAMÞYKKT
--------------	-----------------------	------------------------	---------------------	----------

EDLI BREYTINGAR REYNDARTEIKNING

LYKILMYND:

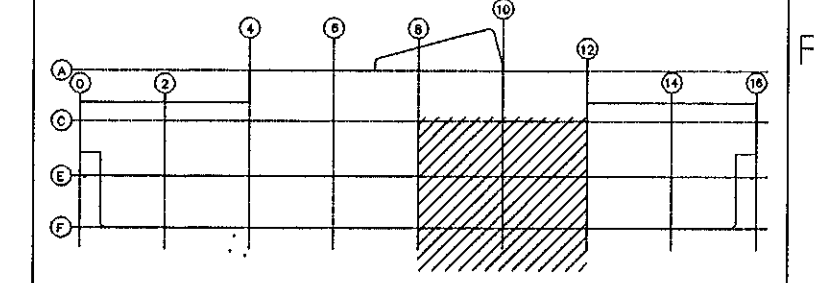

Dags.	Hiannað	Yfir.	Samþ.	Bláð
16.03.01	S.I./Ó.D.J.	Ó.D.J.		A1


AFL Verkræðistofa
Bíldshöfða 14
110 Reykjavík
Sími 587 6465

Verkefni:
Grunnskóli í Áslandi
Krúúás 1, Hafnarfirði

2.hæð Bjöllu, klukka og hljóðkerfi
Grunnmynd 5

Ferill = Lagn + Stöður +

Teikn. nr. 238-01-85	Útg. 02	Blá. 11
		Næsta bláð 12
Teikn. nr.	Útg.	Blá. Næsta bláð

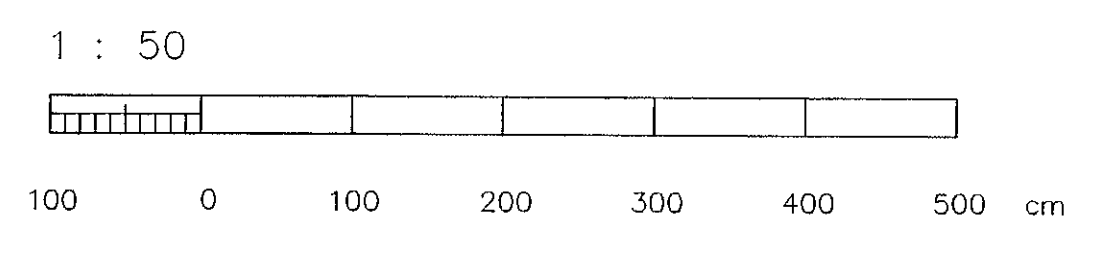

H:Áslandskóli/AFL_refragnshúsi/Útprintani/238-02-85-01