


Skýringar:

⊗ Klukka.

ÓTGÁFA 02	DAGSETNING SEP 03	TEIKNAD S.I./Ó.D.J	YFIRFARID Ó.D.J	SAMÞYKKT
EDLU BREYTINGAR REYNDARTEIKNING				

LYKILMYND:

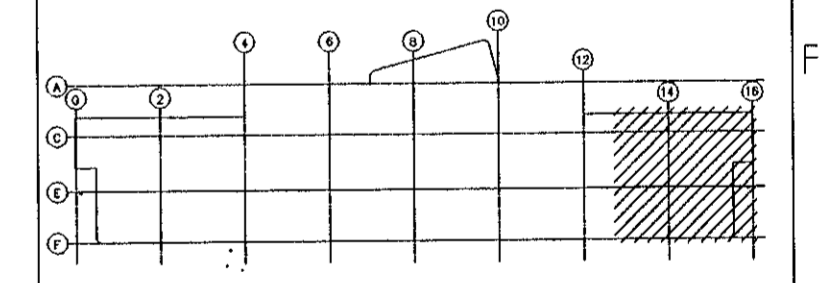

Dags.	Hannað	Yfirf.	Samþ.	Bláð
16.03.01	S.I./Ó.D.J	Ó.D.J		A1


**AFL** Verkfæðistofa  
Bíldshöfða 14  
110 Reykjavík  
Sími 587 6465

Verkefni  
Grunnskóli í Áslandi  
Kríúás 1, Hafnarfjörð

2.hæð Bjöllu, klukku og hljóðkerfi  
Grunnmynd 6

Ferli =	Lögn +	Staður +
---------	--------	----------

Teikn. nr. 238-02-85	Ótg. 02	Bli. 12
	Ótg.	Bli. Nasta blað
		Bli. Nasta blað

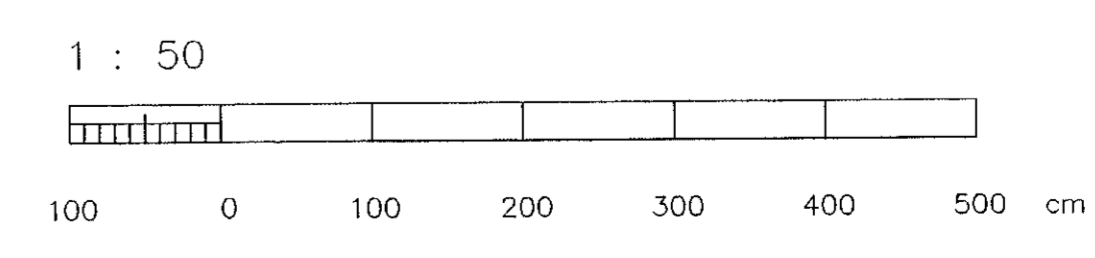

H:Áslandsskóli/AFL\_rafmagnshlut/Útprintnr/238-02-85-01