


Skýringar:

- Myndavél neðan á loft. Nema annað sé tekið fram.
- Monitor.

ÓTGAFA	DAÐSETNING	TEKNAÐ	VIÐFARÐ	SAMÞYKKT
04	SEP 03	S./Ó.D.J	Ó.D.J	

EDU BREYTINGAR REYNDARTEKNING

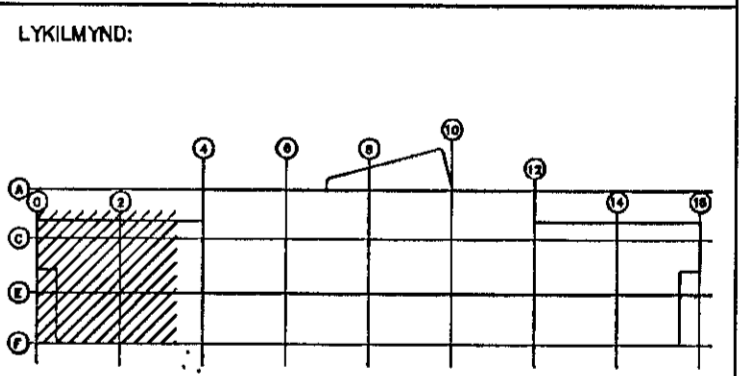

Daga.	Hannóð	Yfirf.	Samþ.	Blöð
07.05.01	S./Ó.D.J	Ó.D.J		A1


AFL Verkfræðistofa
Bíldshöfða 14
110 Reykjavík
Sími 587 6465

Verkefni
Grunnskóli 1 Áslandi
Krúús 1, Hafnarfirði

1.hæð Myndavélakerfi
Grunnmynd 1

Ferill	Lögn	Stöður
=	+	+

Tekn. nr.	Ótg.	Bl.
238-01-75	04	Nesta blað
Tekn. nr.	Ótg.	Bl.
		Nesta blað

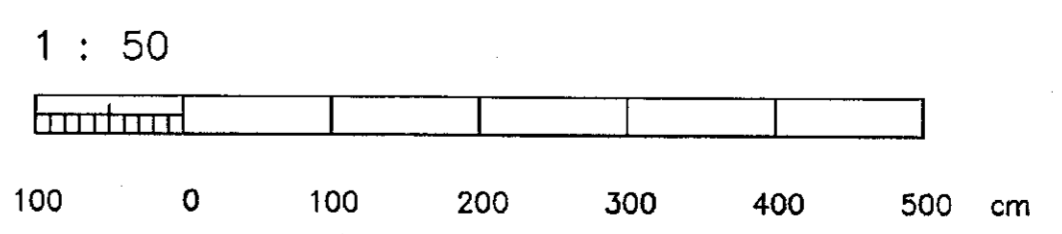

H: Kallinnaskóli/AFL reitmiðnæðingur/238-01-75-03

NAFN