


Skýringar:

- Mýndavél neðan á lofti. Nema annað sé tekið fram.
- Monitor.

ÓTÁFA 04	DAGSETNING SEP 03	TEKNAÐ S.I./Ó.D.J.	YFIRFARIR Ó.D.J.	SAMÞYKKT
EDU BREYTINGAR REYNDARTEKNING				

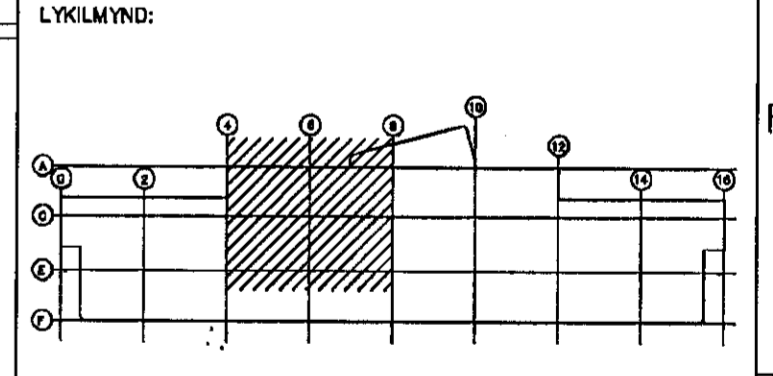

Dag:	Hannað	Yfir.	Samþ.	Bláð
07.05.01	S.I./Ó.D.J.	Ó.D.J.		A1


AFL Verkefni
Bíldshöfða 14
110 Reykjavík
Sími 587 6465

Verkefni
Grunnskóli í Áslandi
Kriúás 1, Hafnarfirði

1.hæð Myndavélakerfi
Grunnmynd 2

Feril = Lúgn + Staður

Tekn. nr. 238-01-75	Ótg. 04	Bis. 02
Tekn. nr.	Ótg.	Bis.
		Næsta bláð
		Næsta bláð

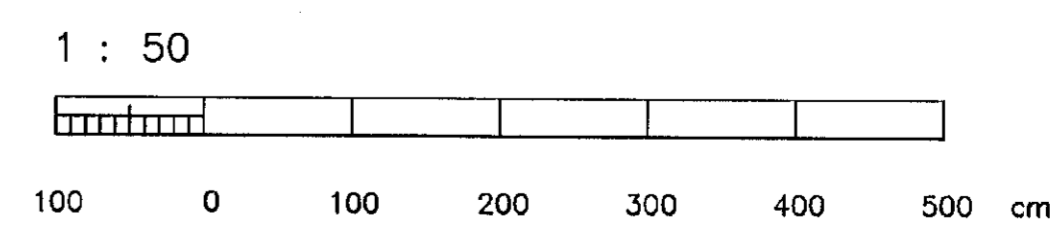

H:Adalsteinn/AFL, teikningur/238-01-75-03