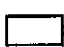



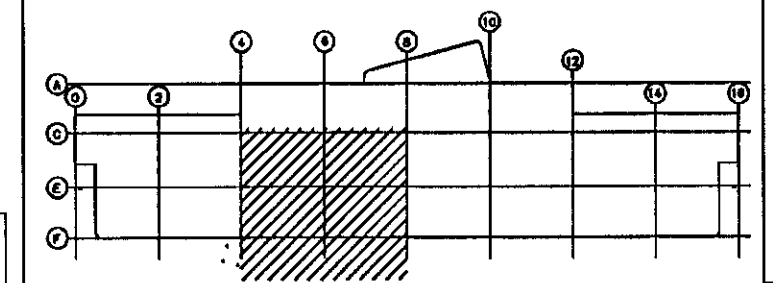
Skýringar:

 Myndavél neðan á loft. Nema annað sé tekið fram.
 Monitor.

ÚTGÁFA	DAGSETNING	TEIKNAD	YRFARID	SAMÞYKKT
04	SEP 03	S.I./Ó.D.J	Ó.D.J	

EDU BREYTINGAR REYNDARTEIKNING

LYKILMYND:



Dags.	Hannað	Yfirt.	Samþ.	Bláð
07.05.01	S.I./Ó.D.J	Ó.D.J		A1


AFL Verkfræðistofa
 Brúshöfða 14
 110 Reykjavík
 Sími 587 6465

Verkefni
 Grunnskóli í Áslandi
 Krútas 1, Hafnarfrói

1.hæð Myndavélakerfi
 Grunnmynd 3

Feril	Lögn	Stöður
	+	+

Telkn. nr.	Öt.	Bl.
238-01-75	04	03
		Næsta bláð
		04
Telkn. nr.	Öt.	Bl.
		Næsta bláð

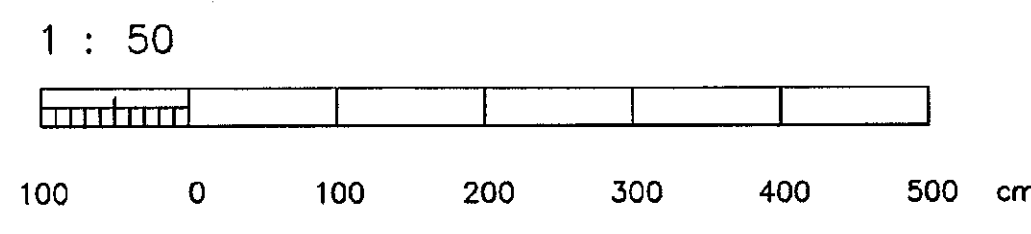

H. Adónsálfur/avL tönnuáskrá/Óluprentari/238-01-75-03