


Skýringar:

☐ Myndavéi neðan á loft. Nema annað sé tekið fram.

◻ Monitor.

ÚTGÁFA 04	DAGSEIÐING SEP 03	TEIKNAD S.I./Ó.D.J	YFRIFARID Ó.D.J	SAMÞYKKT
EÐLI BREYTINGAR REYNDARTEIKNING				

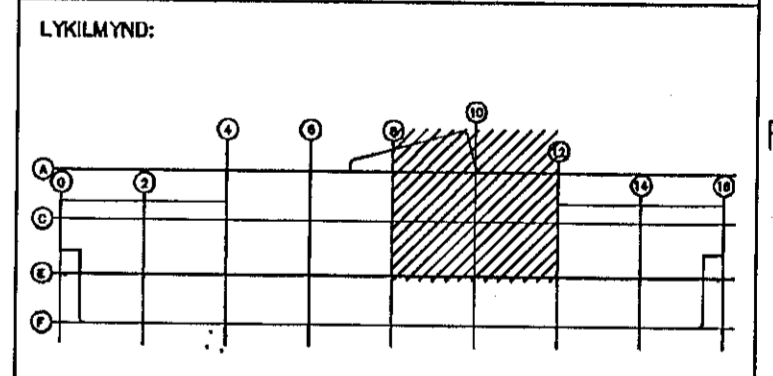

Daga:	Hannab:	Yfir:	Samþ:	Bláð:
07.05.01	S.I./Ó.D.J	Ó.D.J		A1

AFL Verkfæðistofa
 Bliðshöfða 14
 110 Reykjavík
 Sími 567 6465

Verkefni
 Grunnskóli í Áslandi
 Krúða 1, Hafnarfjörð

1.hæð Myndavélaerfi
 Grunnmynd 4

Feril =	Lágn +	Stöður +
---------	--------	----------

Teikn. nr. 238-01-75	Útg. 04	Bl. 04
		Næsta bláð 05
Teikn. nr.	Útg.	Bl.
		Næsta bláð

Fl. Xalmsásson/AFL teikningarmiðstöf/áprentun/238-01-75-03