


Skýringar:

- Myndavél með 0 loft. Nema annað sé tekið fram.
- Monitor.

ÓTGAFA	DAGSETNING	TEIKNAD	YFIRFARIÐ	SAMÞYKKT
04	SEP 03	S./Ó.D.J.	Ó.D.J.	

EDLI Breytingar REYNDARTEIKNING

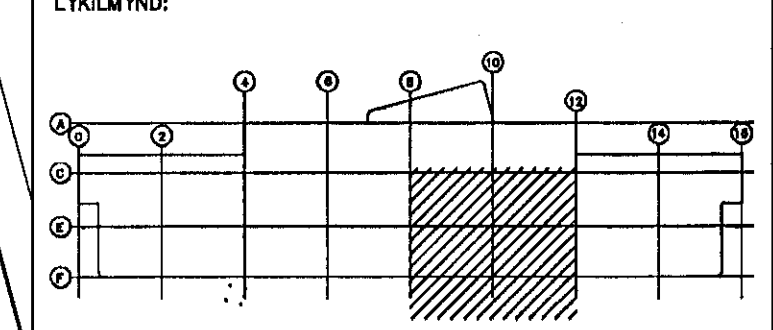

Dags.	Hannóð	Yfir.	Samþ.	Blað
07.05.01	S./Ó.D.J.	Ó.D.J.		A1


**AFL** Verkefni  
 Verkefni  
 Grunnskóli í Áslandi  
 Krútas 1, Hafnarfjörður  
 Sími 587 6465

Verkefni  
 Grunnskóli í Áslandi  
 Krútas 1, Hafnarfjörður

1.hæð Myndavélakerfi  
 Grunnmynd 5

Feril	Lögn	Stöður
+	+	+

Teikn. nr.	Ótg.	Blað
238-01-75	04	Næsta blað
Teikn. nr.	Ótg.	Blað
		Næsta blað

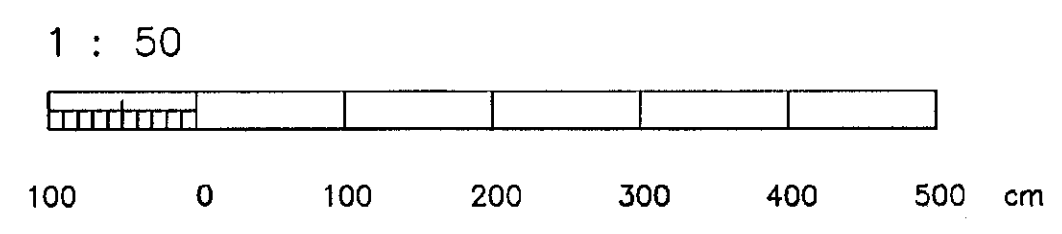

R. Almannadóttir/AFL Teikningaáskrif/Útgerðing/238-01-75-03