


Skýringar:
 ☐ Myndavél neðan á loft. Nema annað sé tekið fram.

ÓTGAFA	DAGSETNING	TEKNAÐ	YPIRFARID	SAMÞYKKT
04	SEP 03	S.I./Ó.D.J	Ó.D.J	

EDLI BREYTINGAR REYNDARTEIKNING

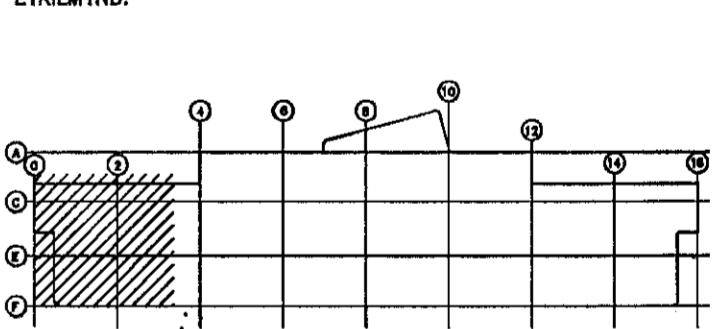

Daga:	Hannóð	Yfir:	Samþ.	Bíó
07.05.01	S.I./Ó.D.J	Ó.D.J		A1


AFL Verkfræðistofa
 Bliðshöfða 14
 110 Reykjavík
 Sími 587 6465

Verkafni
 Grunnskóli í Áslandi
 Krúds 1, Hafnarfréi

2.hæð Myndavélakerfi
 Grunnmynd 1

Ferill	Lögn	Stöður
=	+	+

Tekn. nr.	Ótg.	Bla.
238-02-75	04	07
		Næsta blöð
Tekn. nr.	Ótg.	Bla.
		08
		Næsta blöð

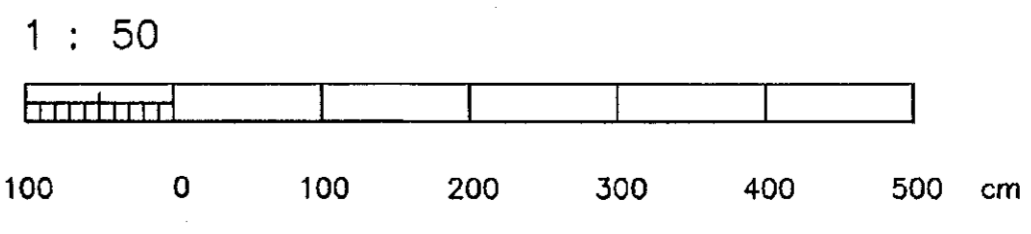

Kf:Áslandskv/238-02-75-03