


Skýringar:

Myndavél neðan á loft. Nema annað sé tekið fram.

ÓTGAFA 04	DAÐSETNING SEP. 03	TEIKNAD S.I./Ó.D.J.	YRFARAD Ó.D.J.	SAMBÝKKT
--------------	-----------------------	------------------------	-------------------	----------

EDLI BREYTINGAR REYNDARTEIKNING

LYKILMYND:

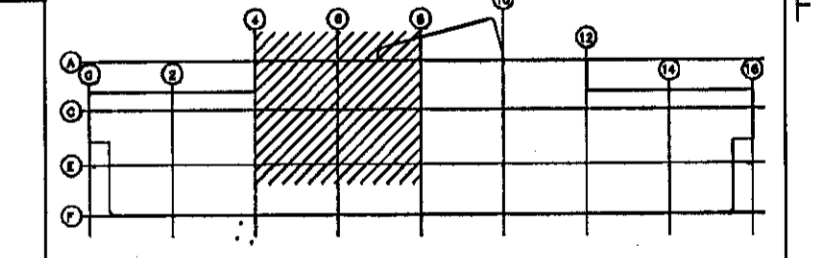

Daga.	Hannað	Yfir.	Samb.	Bicó
07.05.01	S.I./Ó.D.J.	Ó.D.J.		A1


**AFL** Verkfræðistofa  
Bíldshöfða 14  
110 Reykjavík  
Sími 587 6465

Verkefni  
Grunnskóli í Áslandi  
Kriúás 1, Hafnarfrói

2.hæð Myndavélakerfi  
Grunnmynd 2

Feril =	Lögn +	Stöður +
---------	--------	----------

Tekn. nr. 238-02-75	Ótg. 04	Bla. 08
Tekn. nr.	Ótg.	Bla.
		Neeta blað
		Bla.
		Neeta blað

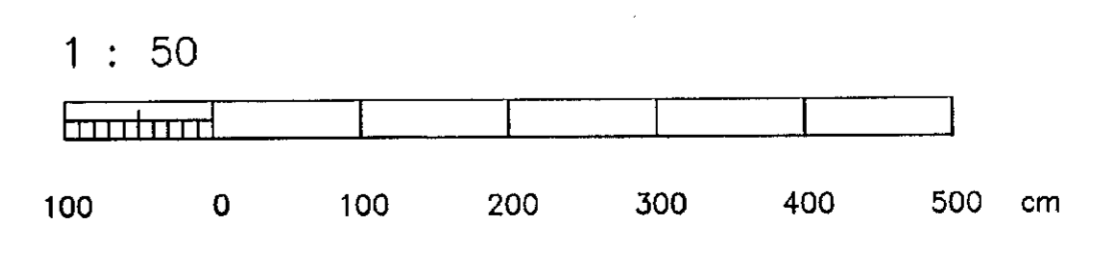

H. Adalsteinsson/AFL - Tönnuáskráningu/Útgerðarmál/238-02-75-03