


Skýringar:
 Myndavél neðan á loft. Nema annað sé tekið fram.

| ÚTGÁFA | DAGSETNING | TEIKNAR | YFIRFARI | SAMÞYKKT |
|--------|------------|-------------|----------|----------|
| 04 | SEP 03 | S.I./Ó.D.J. | Ó.D.J. | |

EDLI BREYTINGAR REYNDARTEIKNING

LYKILMYND:

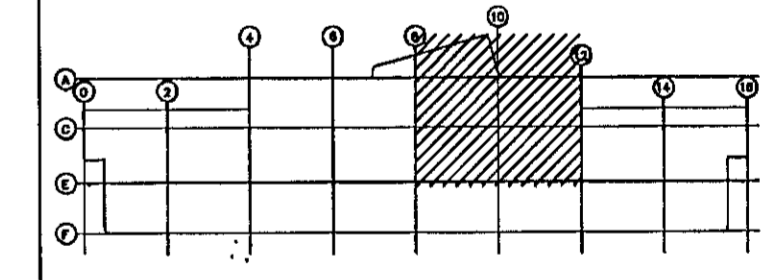

| Daga. | Hannóð | Yfirf. | Samþ. | Bláð |
|----------|-------------|--------|-------|------|
| 07.05.01 | S.I./Ó.D.J. | Ó.D.J. | | A1 |

AFL Verkfræðistofa
 Bíldshöfða 14
 110 Reykjavík
 Sími 587 6465

Verkefni
 Grunnskóli í Áslandi
 Krúúás 1, Hafnarfirði

2.hæð Myndavélakerfi
 Grunnmynd 4

| | | |
|---------|--------|----------|
| Feril = | Lögn + | Stöður + |
|---------|--------|----------|

| | | |
|------------------------|------------|--------------------------|
| Tekn. nr. 238-02-75 | Útg. 04 | Bla. 10 Næsta blað |
| Tekn. nr. | Útg. | Bla. 11 Næsta blað |

Húsnáðuneytið / AFL - Tæknigjafastofa / Útgáfa 7/238-02-75-03