


Skýringar:

Myndavéi neðan á loft. Nema annað sé tekið fram.

ÓTGÁFA	DAGSETNING	TEIKNAD	YFIRFARIÐ	SAMÞYKKT
04	SEP 03	S.I./Ó.D.J.	Ó.D.J.	

EDLI BREYTINGAR RÉYNDARTEIKNING

LYKILMYND:

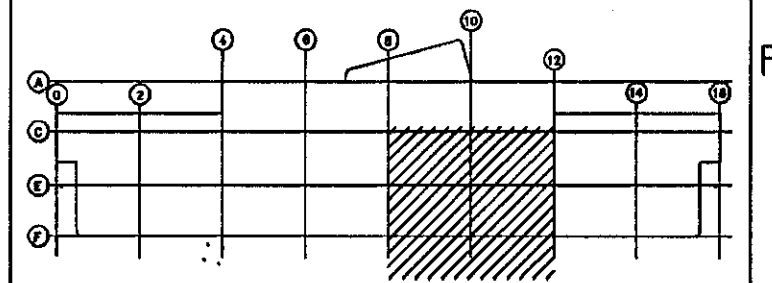

Dags.	Hannad	Yfirf.	Samp.	Blað
07.05.01	S.I./Ó.D.J.			A1


AFL Verkfæðistofa
Bíldisbrú 14
110 Reykjavík
Sími 587 6465

Verkefni
Grunnskóli í Áslandi
Kriúds í, Hafnarfrói

2.hæð Myndavélakerfi
Grunnmynd 5

Ferli = Lígn + Stöður +

Teikn. nr. 238-02-75	Ótg. 04	Bl. 11
	Ótg.	Bl. 12
		Nesta blað
		Nesta blað

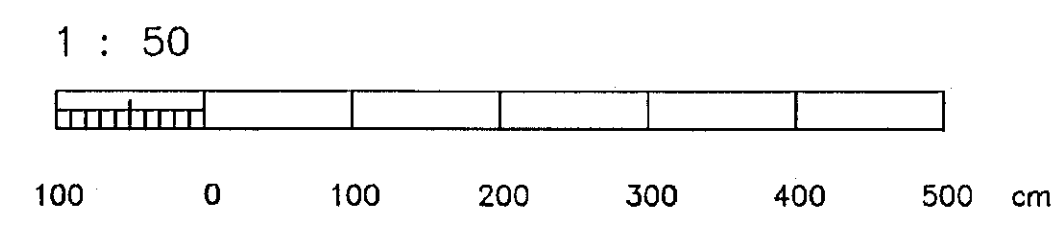

