


Skýringar:  
 Myndavél settur á loft. Nema annað sé tekið fram.

ÓTGAFA 04	DAGSETNING SEP 03	TEKNAÐ S.I./Ó.D.J.	YFIRFARÐ Ó.D.J.	SAMÞYKKT
--------------	----------------------	-----------------------	--------------------	----------

EDLI BREYTINGAR REYNDARTEIKNING

LYKILMYND:

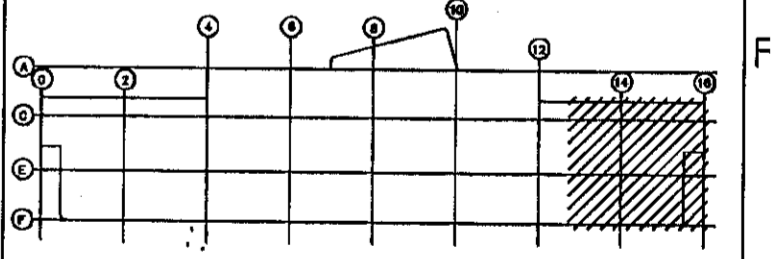

Daga.	Hannóð	YVf.	Samþ.	Bláð
07.05.01	S.I./Ó.D.J.			A1


**AFL** Verkfræðistofa  
 BÍLDHÖFÐA 14  
 110 Reykjavík  
 Sími 587 6465

Verkaíni  
 Grunnskóli 1 Áslandi  
 Kriúás 1, Hafnarfjörður

2.hæð Myndavélakerfi  
 Grunnmynd 6

Feril	Lögn	Stöður
=	+	+

Telkn. nr. 238-02-75	Ótg. 04	Bláð 12
Telkn. nr.	Ótg.	Bláð
		Nesta bláð

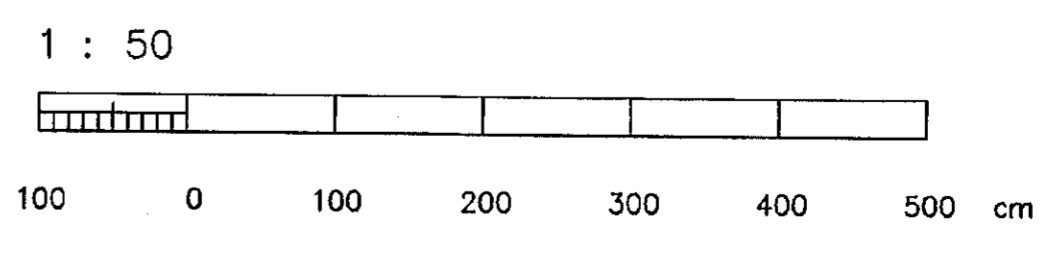

n:\skrifstofa\afli\formgagnanau\09rennau\7238-02-75-03