

- Skýringar:
- Ro = Optískur reykskjafi
 - Ri = Jónískur reykskjafi
 - H = Hitaskjafi
 - = Viðvörðunarbjalla
 - = Handbrunaboðar
 - Ro = Hulinn reykskjafi
 - Ri SK = Reykskjafi með skammhlupsveingingu

Brunavörðunarkerfið er númerað og álagð kerfi. Með undirstöð 1 á myndinni. Þar sem 4 dásir eru notaðar. Rás 1 kjallari Rás 2 1 hæð Rás 3 1 hæð Rás 4 2 hæð Kerfið skal vera hring tengt frá stjórnstöð. Nema í opnu rými 2 hæðar þar sem tekin er T lögn út úr hringnum. Skammhlupsveingar eru í hringnum með 20 skýnjara millibili.


ÚTGÁFA	DAGSETNING	TEIKNAD	YFIRFARID	SAMBÝKKT
02	SEP 03	S.I./Ó.D.J	Ó.D.J	
EDLI BREYTINGAR		REYNDARTEIKNING		
LYKILMYND:				
Dags.	Hannað	Yfirl.	Samb.	Bláð
26.09.00	S.I./Ó.D.J	Ó.D.J		A1

AFL Verkfræðistofa
 Búðshöfða 14
 110 Reykjavík
 Sími 587 6465

Verkefni
 Grunnskóli í Ásland
 Krúús 1, Hafnarfirði

Kjallari – Brunalagnir
 Grunnmynd 1

Fark	Lögn	Stödur
=	+	+
Teikn. nr.	Útg.	Bl.
238-00-50	02	01
Teikn. nr.	Útg.	Bl.
		Næsta bláð
		Næsta bláð

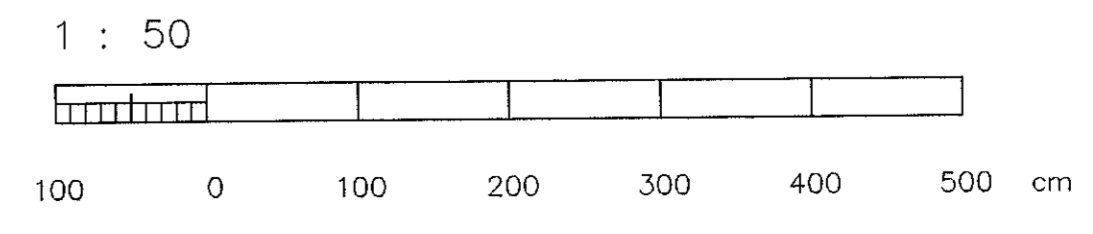

Kt:rboc/Áslandskóli/Óþrættantí/238-00-50-02