

Skýringar:


- Ro = Optiskur reykskjari
- Ri = Jónískur reykskjari
- H = Hitaskjari
- = Viðvörðunarpjalla
- = Handbrunaboðar
- Ro = Húllinn reykskjari
- Ri Sk = Reykskjari með skammtaupseiningu

Brunavörðunarkerfið er númerað einslag kerfi. Með undirstöðu í anddyrinu. Þar sem 4 rósir eru notaðar. Rós 1 kjallari Rós 2 1 hæð Rós 3 1 hæð Rós 4 2 hæð Kerfið skil vera hring tengt frá stjórnstöð. Nema í opnu rými 2 hæðar þar sem tekin er 1 rögn út frá hringnum. Skammtaupseiningar eru í hringnum með 20 skynþro millibili.

|              |                      |                       |                   |          |
|--------------|----------------------|-----------------------|-------------------|----------|
| ÚTGÁFA<br>05 | DAGSETNING<br>OKT 02 | TEIKNAD<br>S.J./Ó.D.J | YFIRFARÐ<br>Ó.D.J | SAMÞYKKT |
|--------------|----------------------|-----------------------|-------------------|----------|

EDLI Breytingar REYNDARTEIKNING

LVKILMYND:

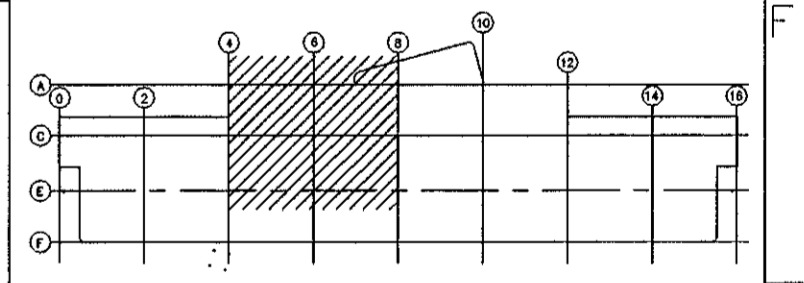

|                  |                      |                |             |      |
|------------------|----------------------|----------------|-------------|------|
| Daga<br>26.09.00 | Hannað<br>S.J./Ó.D.J | Yfir.<br>Ó.D.J | Samþ.<br>A1 | Blað |
|------------------|----------------------|----------------|-------------|------|

**AFL** Verkfræðistofa  
Bíldshöfða 14  
110 Reykjavík  
Sími 587 6465

Verkefni  
**Grunnskóli í Ásland**  
Kriúás 1, Hafnarfærð

**Kjallari – Brunalagnir**  
Grunnmynd 2

|         |        |          |
|---------|--------|----------|
| Ferli = | Lögn + | Stöður + |
|---------|--------|----------|

|                        |            |                          |
|------------------------|------------|--------------------------|
| Tekn. nr.<br>238-00-50 | Útg.<br>02 | Bil.<br>02<br>Næsta blað |
| Tekn. nr.              | Útg.       | Bil.<br>03<br>Næsta blað |

K.pacc/Áslandsskóli/Útrentanir/238-00-50-02