


- Skýringar:
- Ro = Optískur reyðskynjari
 - Ri = Jónískur reyðskynjari
 - H = Hitaskynjari
 - V = Viðvörðunarbjalla
 - Hb = Handbrunaboðar
 - Ro = Hulinn reyðskynjari
 - Ri SK = Reyðskynjari með skammtihlupseilingu

Brunavörðunarkerfið er númerað á aðallegan kerfi. Með undirskriftum í myndunum. Þar sem 4 rásir eru notaðar. Rás 1 kjallari Rás 2 1 hæð Rás 3 1 hæð Rás 4 2 hæð Kerfið skal vera hring tengt frá stjórnstöð. Nema í opnu rými 2 hæðar þar sem tekið er í hönd úr írgangnum. Skammtihlupseiningar eru í höndunum með 20 skynjara millibili.

UTGÁFA	DAGSETNING	TEIKNAD	YFIRFARÐ	SAMÞYKKT
03	02	S.I./Ó.D.J.	Ó.D.J.	

EDLI BREVINGAR REYNDARTEIKNING

LYKILMYND:

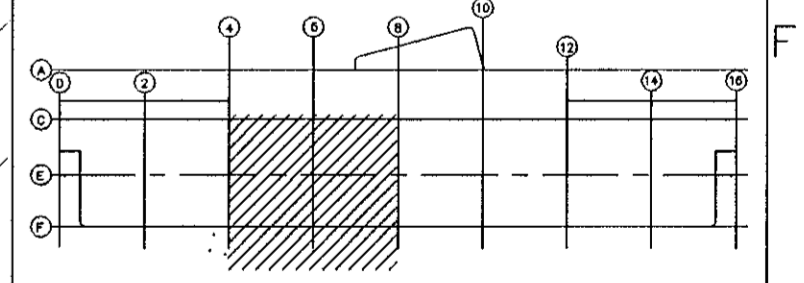

Dagf.	Hannad	Yfir.	Stjór.	Blad
26.09.00	S.I./Ó.D.J.	Ó.D.J.		A1


AFL Verkfræðistofa
Bíldshöfða 14
110 Reykjavík
Sími 567 6465

Verkefni
Grunnskóli í Ásland
Kriúas 1, Hafnarfjörð

Kjallari – Brunalagnir
Grunnmynd 3

Feril	Lögn	Staður
=	+	+

Teikn. nr.	Útg.	Bil.
238-00-50	02	03 Nústa blað
Teikn. nr.	Útg.	Bil.
		04 Nústa blað

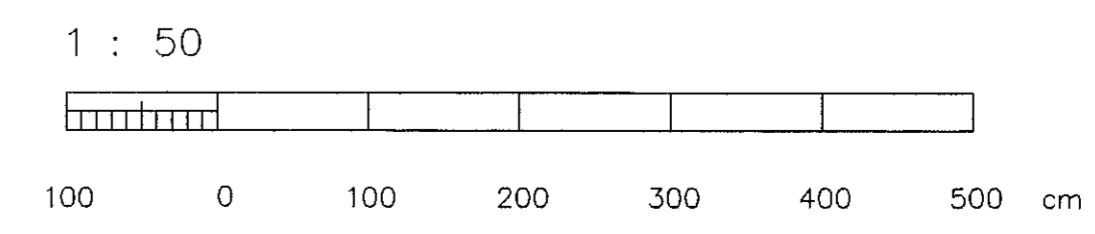

Kj.póbc/Áslandskóli/Úprentani/238-00-50-02