


- Skýringar:
- Ro = Optifakur reykskjnari
 - Ri = Jónfakur reykskjnari
 - H = Hitaskjnari
 - = Viðvörnurbjalla
 - O = Handbrunaboðar
 - Ro = Hulinn reykskjnari
 - Ri SK = Reykskjnari með skammhlappseiningu

Brunavörnarkerfið er númerað andag kerfi. Með undirstöð í anddyrinu, þar sem 4 röðir eru notaðar. Rás 1 kjallari Rás 2 1 hæð Rás 3 1 hæð Rás 4 2 hæð Kerfið skal vera hring tengt frá stjórnsstöð. Nema 1 opnu rými 2 hæðar þar sem tekin er 1 lögn út úr hringnum. Skammhlappseiningar eru í hringnum með 20 skynjara málbú.

| | | | | |
|--------|------------|------------|-----------|----------|
| ÚTGÁFA | DAGSETNING | TEKNAÐ | YFIRFARID | SAMÞYKKT |
| 03 | OKT 02 | S.I./Ó.D.J | Ó.D.J | |

EDLI BREYTINGAR REYNDARTEIKNING

LYKILMYND:

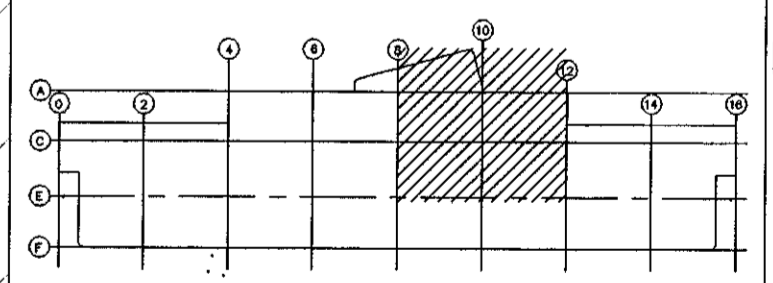

| | | | | |
|----------|------------|-------|-------|------|
| Dags. | Hámad | Yfir. | Samþ. | Bláð |
| 26.09.00 | S.I./Ó.D.J | Ó.D.J | | A1 |

AFL Verkfræðistofa
 Bliðshöfða 14
 110 Reykjavík
 Sími 587 6465

Verkefni
Grunnskóli í Ásland
 Krúfús 1, Hafnarfirði

Kjallari – Brunalagnir
 Grunnmynd 4

| | | |
|------|------|--------|
| Fari | Lögn | Stakur |
| = | + | + |

| | | |
|-----------|------|------------|
| Tekn. nr. | Útg. | Bl. |
| 238-00-50 | 02 | 04 |
| Tekn. nr. | Útg. | Bl. |
| | | Næsta blað |

Kj.póac./Áslandskóli/Útrentantir/238-00-50-02