


- Skýringar:
- Ro = Optískur reyksynjari
 - Ri = Jónískur reyksynjari
 - H = Hitaskynjari
 - U = Viðvörnarpjalla
 - O = Handbrunaboðar
 - Ro = Hulinn reyksynjari
 - Ri SK = Reyksynjari með skammhlaupsseiningu

Brunavörðunarkerfið er númerað og á myndunum. Með undirstöðu í anddyrinu þar sem 4 rásir eru notaðar. Rás 1 kjallari Rás 2 1 hæð Rás 3 1 hæð Rás 4 2 hæð Kerfið skal vera hring tengt frá stjórnstöðu. Nema í opnu rými 2 hæðar þar sem tekin er T lögn út úr hringnum. Skammhlaupsseiningar eru í hringnum með 20 skynjara málbati.

ÚTGÁFA	DAGSETNING	TEIKNAD	YFIRFARID	SAMÞYKKT
03	OKT 02	S.I./Ó.D.J	Ó.D.J	
EDLI Breytingar		REYNDAR TEIKNING		

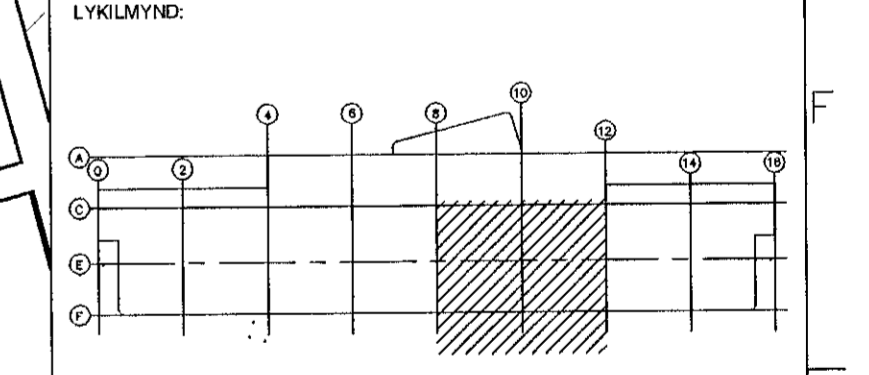

Dags.	Hannað	Yfir.	Samþ.	Bláð
26.09.00	S.I./Ó.D.J	Ó.D.J		A1


AFL Verkfræðistofa
 BÍLDSTOFUÐA 14
 110 Reykjavík
 Sími 587 6465

Vaskeli
 Grunnskóli í Ásland
 KrFuóS 1, Hafnafirði

Kjallari – Brunalagnir
 Grunnmynd 5

Fari	Lögn	Stödur
=	+	+

Teikn. nr.	Útg.	Blað
238-00-50	02	05
Teikn. nr.	Útg.	Náttala blað
		06
		Náttala blað

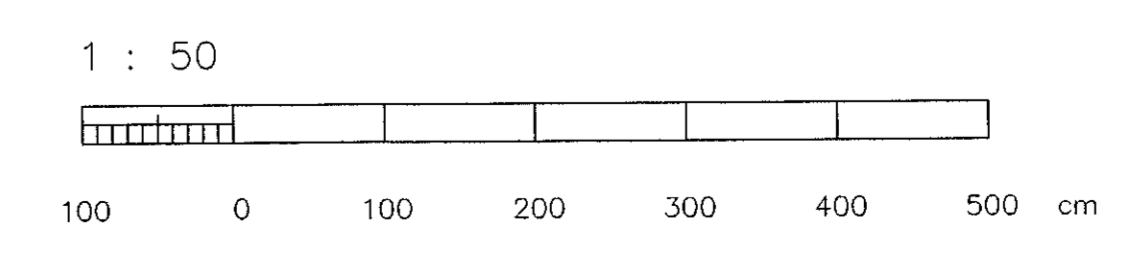

K:pefac/Áslandskóli/Útrentanir/238-00-50-02