


Skýringar:
 Brunavörðunarkerfið er númerað analog kerfi.
 Með undirstöð 1 annýgrinu.
 Þar sem 4 rásir eru notaðar.
 Rás 1 kjaflari
 Rás 2 1 hæð
 Rás 3 1 hæð
 Rás 4 2 hæð
 Kerfið skil vera hring tengt frá stjórnað.
 Nema í opnu rými 2 hæðar þar sem tekin er T íðgn út frá hringnum.
 Skammtahlupséiningar eru í hringnum með 20 skynjara millibili.

- Ro = Optískur reykskjarni
- Ri = Jónfskur reykskjarni
- H = Hitaskjarni
- ☐ = Viðvörðunarbátla
- ☐ = Handbrunaboðar
- Ro = Húllinn reykskjarni
- Ri SK = Reykskjarni með skammtahlupséiningu

ÚTGÁFA	DAGSETNING	TEIKNAD	YFIRFARID	SAMPYKKT
02	SEP. 03	S.J./Ó.D.J.	Ó.D.J.	

EÐLI Breytingar REYNDARTEIKNING

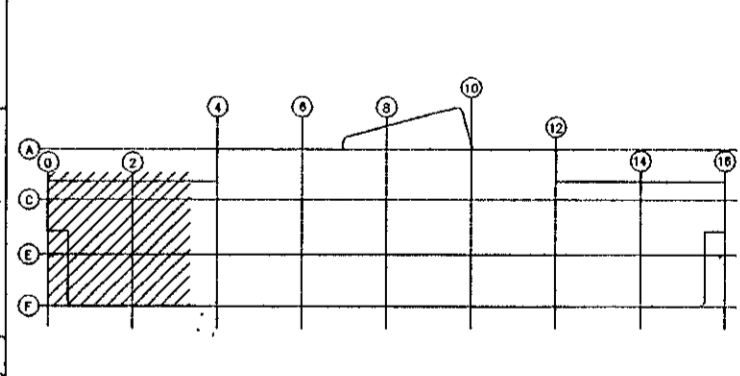

Dags.	Hannad	Yfir.	Samþ.	Blad
28.02.01	S.J./Ó.D.J.	Ó.D.J.		A1

AFL Verkfræðistofa
 Bíldshöfða 14
 110 Reykjavík
 Sími 587 6465

Verkefni
 Grunnskóli 1 Áslandi
 Kriúas 1, Hafnarfirði

1.hæð Brunalagnir
 Grunnmynd 1

Feril	Lögn	Stöður
=	+	+

Tekn. nr. 238-01-60	Dag. 02	Bl. 07 Næsta blað 08
Tekn. nr.	Dag.	Bl. Næsta blað

H: Áslandskóli/AFL rafmagnshúsi/Útprintari/238-01-60-01