


Skýringar:
 Brunavörðunarkerfið er númerað analog kerfi.
 Með undirtekið 1 á myndinni.
 Þar sem 4 rásir eru notaðar.
 Rás 1 kjallari
 Rás 2 1 hæð
 Rás 3 1 hæð
 Rás 4 2 hæð
 Kerfið skil vera hring lengi frá stjórnsíðu.
 Nema í opnu rými 2 hæðar þar sem tekið er tillit til
 af hringnum.
 Skammhlupsseiningar eru 1 hringnum með 20 skynjara millibili.

- Ro = Optískur reyskynjari
- Ri = Jónískur reyskynjari
- H = Hitaskynjari
- ⏏ = Viðvörðunartjalla
- o = Handbrunaboðar
- Ro = Húlinn reyskynjari
- Ri SK = Reyskynjari með skammhlupsseiningu

ÚTGÁFA	DAGSETNING	TEIKNAD	YFIRFARID	SAMÞYKKT
02	SEP. 03	S.I./Ó.D.J	Ó.D.J	

EÐLI BREYTINGAR REYNDARTEIKNING

LYKILMYND:

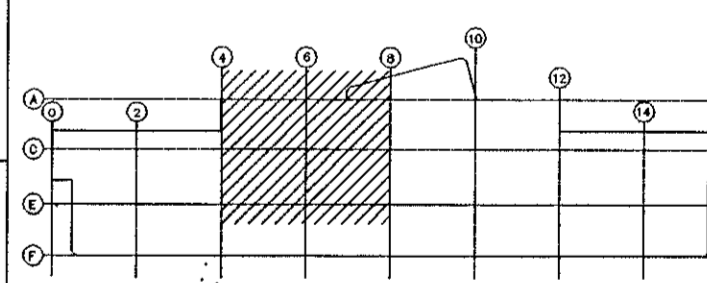

Dags.	Hænuð	Yfir.	Samþ.	Bláð
28.02.01	S.I./Ó.D.J	Ó.D.J		A1


AFL Verkfræðistofa
 Bíldshöfða 14
 110 Reykjavík
 Sími 587 6465

Verkefni
 Grunnskóli í Áslandi
 Kriúás 1, Hafnarfirði

1.hæð Brunalagnir
 Grunnmynd 2

Ferli = Lagn + Staður +

Teikn. nr.	Útg.	Bl.
238-01-60	02	08
		Næsta bláð
		09
Teikn. nr.	Útg.	Bl.
		Næsta bláð

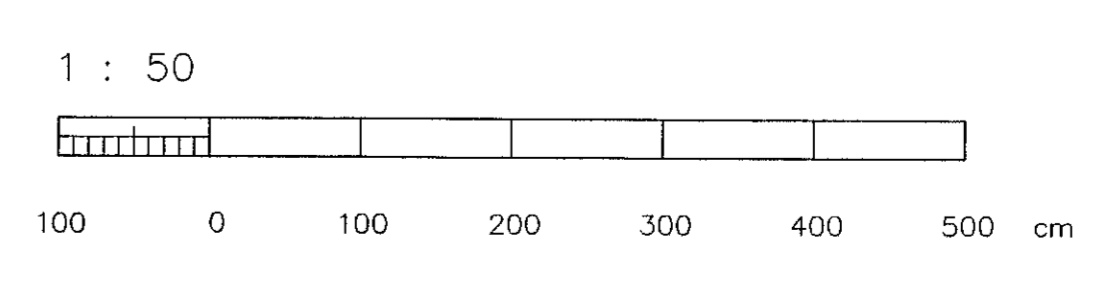

H.Áslandskóli/AFL rafmagnshlut/Útrentani/238-01-60-01