


Skýringar:
 Brunavörðunarkerfið er númerað analog kerfi.
 Með undirstöð 1 annýrnu.
 Þar sem 4 rósir eru notaðar.
 Rós 1 kjallari
 Rós 2 1 hæð
 Rós 3 1 hæð
 Rós 4 2 hæð
 Kerfið skal vera hring tengt frá stjórnað.
 Nema í opnu rými 2 hæðar þar sem tekin er 1 lögn
 6t gr hringnum.
 Skammtlaupséningar eru í hringnum með 20 skynjara millibili.

- Ro = Optiskur reykakynjari
- Ri = Jónskur reykakynjari
- H = Hitakynjari
- U = Viðvörnartjálfa
- O = Handbrunaboðar
- Ro = Hulinn reykakynjari
- Ri SK = Reykakynjari með skammtlaupséiningu

ÚTGÁFA	02	DAGSETNING	SEP 03	TEIKNAD	SJ/Ó.D.J	YFIRFARID	Ó.D.J	SAMÞYKKT
EDLI BRETINGAR		REYNDARTEIKNING						

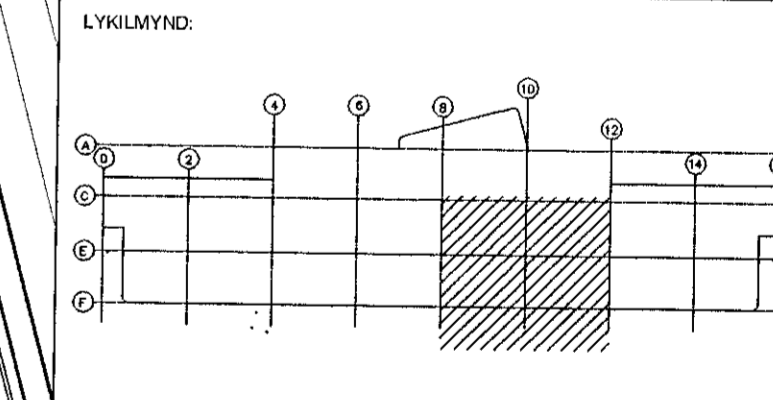


Dags.	28.02.01	Hannad	S.I/Ó.D.J	Yfir.	Ó.D.J	Samþ.		Bláð	A1
-------	----------	--------	-----------	-------	-------	-------	--	------	----

AFL Verkefni
 Verkefni
 Grunnskóli í Áslandi
 Krútas 1, Hafnarfirði

1.hæð Brunalagnir
 Grunnmynd 5

Feril	Lögn	Stuðir
=	+	+

Telkn. nr.	238-01-60	Útg.	02	Bl.	11
Telkn. nr.		Útg.		Bl.	12
				Bl.	Nesta blað
				Bl.	Nesta blað

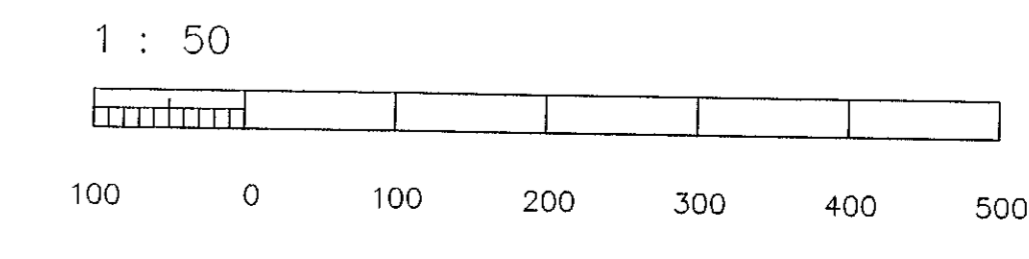

H: Áslandskóli/AFL reifmagnshlut/Útprintar/238-01-60-01