


Skýringar:
 Brunavörðunarkerfið er númerað analog kerfi.
 Með undirstöð 1 annýrnu.
 Þar sem 4 rásir eru notaðar.
 Rás 1 1 hæð
 Rás 2 1 hæð
 Rás 3 1 hæð
 Rás 4 2 hæð
 Kerfið skal vera hring tengt frá stjórnstöð.
 Nema í opnu rými 2 hæðar þar sem tekin er T lögn
 Öt úr hringnum.
 Skammtlaupsveingar eru 1 hringnum með 20 skynjara millibili.

- [Ro] = Optískur reykskjafi
- [Ri] = Jónískur reykskjafi
- [H] = Hitaskjafi
- [⌋] = Vöðvunarbátla
- [⌋] = Handbrunaboðar
- [Ro] = Húlinn reykskjafi
- [Ri SK] = Reykskjafi með skammtlaupsveingum

ÚTGÁFA	DAÐSETNING	TEIKNAD	YFIRFARID	SAMÞYKKT
02	SEP 03	S.J./Ó.D.J	Ó.D.J	

EBLI BREVINGAR REYNDAR TEIKNING

LYKILMYND

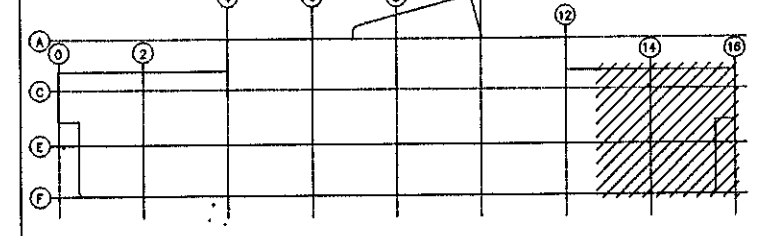

Dag.	Hannað	Yfir	Samþ.	Bláð
28.02.01	S.J./Ó.D.J	Ó.D.J		A1


AFL Verkfræðistofa
 Bliðshöfða 14
 110 Reykjavík
 Sími 587 6465

Verkefni
 Grunnskóli í Áslandi
 Krútas 1, Hafnarfirði

1.hæð Brunalagnir
 Grunnmynd 6

Feril = Lagn + Staður +

Teikn. nr. 238-01-60	Útg. 02	Bh. 12
Teikn. nr.	Úlg.	Næsta blað
		Næsta blað

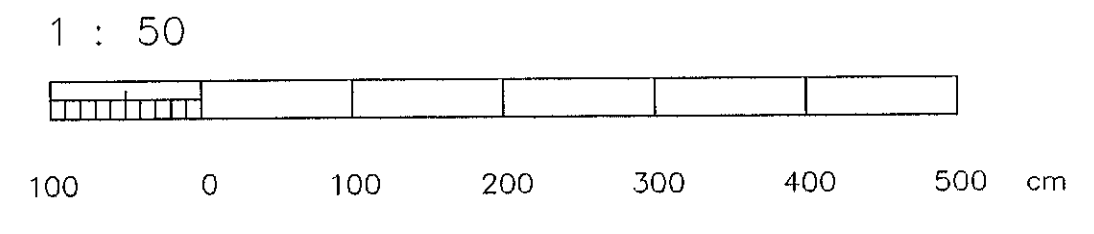

H:Áslandskóli/AFL rafmagnshlutir/Útprintar/238-01-60-01