


- Skýringar:**
 Brunavörðunarkerfið er númerað analog kerfi.
 Með undirstöð 1 andýringu.
 Þar sem 4 röðir eru notaðar.
 Rás 1 kjallari
 Rás 2 1 hæð
 Rás 3 1 hæð
 Rás 4 2 hæð
 Kerfið skil vera hring tengt frá stjórntöð.
 Nema í opnu rými 2 hæðar þar sem tekin er T lögn
 6T úr hringnum.
 Skammtaupseiningar eru í hringnum með 20 skynjara málbili.
 Strengur í gluggaupnar á að vera siliconstrengur 2x1,5q
 Strengur í reyklosunarpnara á að vera siliconstrengur 2x2,5q
- Ro = Optískur reykskjarni
 - Ri = Jónískur reykskjarni
 - H = Hitaskjarni
 - ☐ = Viðvarunarbjalla
 - = Handbrunabotar
 - Ro = Húlinn reykskjarni
 - Ri SK = Reykskjarni með skammtaupseiningu
 - = Húlinn lögn

ÚTGÁFA 03	DAGSETNING SEP 03	TEIKNAD S.I./Ó.D.J	YFIRFARID Ó.D.J	SAMPYKKT
EDLI Breytingar		REYNDARTEIKNING		

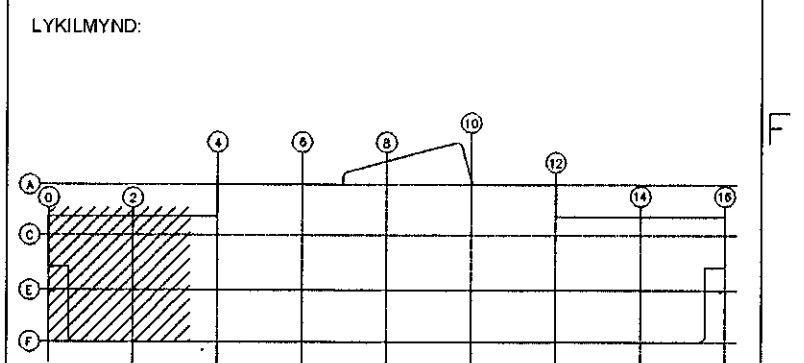

Dags.	Hannuð	Yfirl.	Samþ.	Bláð
21.03.01	S.I./Ó.D.J	Ó.D.J		A1


AFL Verkfræðistofa
 Bíldshöfða 14
 110 Reykjavík
 Sími 587 6465

Verkefni
Grunnskóli í Áslandi
 Kriúás 1, Hafnarfirði

2.hæð Brunalagrir
 Grunnmynd 1

Fari	Lögn	Stödur
=	+	+

Teikn. nr. 238-02-60	Útg. 03	Bl. 13 Næsta bláð 14
Teikn. nr.	Útg.	Bl. Næsta bláð

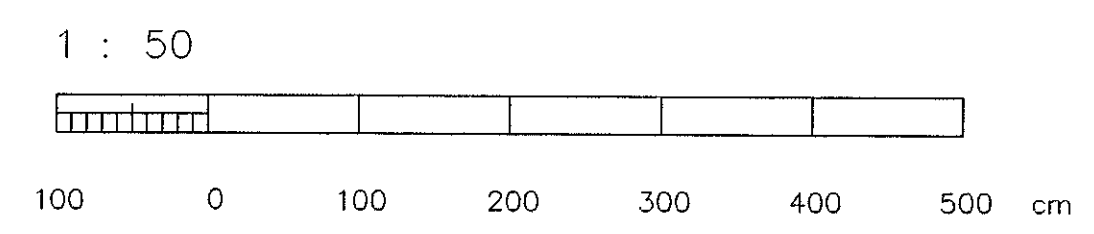

H:Áslandsskóli/AFL reyklosunarkerfi/Útrentani/238-02-60-02