


**Skýringar:**  
 Brunavörðunarkerfið er númerað analog kerfi.  
 Mæð undirstöð í anddyrinu.  
 Þar sem 4 rásir eru notaðar.  
 Rás 1 kjallari  
 Rás 2 1 hæð  
 Rás 3 1 hæð  
 Rás 4 2 hæð  
 Kerfið skil vera hring tengt frá stjórnstöð.  
 Nema í opnu rými 2 hæðar þar sem tekin er T lögn  
 út úr hringnum.  
 Skammtslópsleiðir eru í hringnum með 20 skynjara millibili.  
 Strengur í gluggaopnar á að vera siliconstrengur 2x1,5q  
 Strengur í reyklosunarpnara á að vera siliconstrengur 2x2,5q

- Ro = Optískur reykskjafi
- Ri = Jónískur reykskjafi
- H = Hitaskjafi
- = Viðvörðunarbjalla
- O = Handbrunaboðar
- Ro = Hulinn reykskjafi
- Ri SK = Reykskjafi með skammtslópsleiðingu

ÚTGÁFA	DAGSETNING	TEIKNAD	YFIRFARID	SAMBYKKT
03	SEP 03	S.J./Ó.D.J	Ó.D.J	

EDLI BREYTINGAR REYNDARTEIKNING

LÝKILMYND:

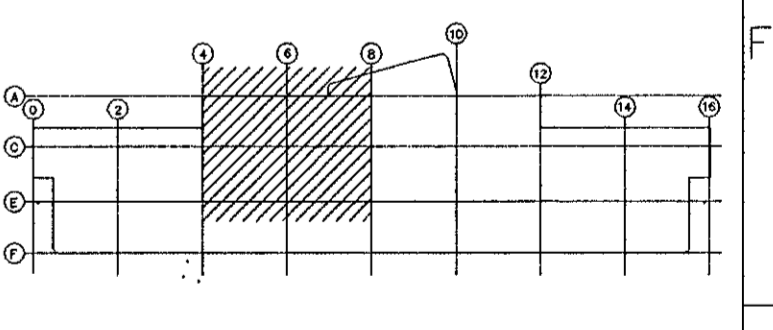

Dags.	Hannad	Yfif.	Samþ.	Blid
21.03.01	S.J./Ó.D.J	Ó.D.J		A1

**AFL** Verkfræðistofa  
 Bíldshöfða 14  
 110 Reykjavík  
 Sími 587 6465

Verkefni  
 Grunnskóli í Áslandi  
 Krútas 1, Hafnarfirði

2.hæð Brunalagnir  
 Grunnmynd 2

Ferli	Lögn	Stödur
=	+	+

Tekn. nr.	Úg.	Bl.
238-02-60	03	14 Nasta blað 15
Tekn. nr.	Úg.	Bl.
		Nasta blað

H. Áslandskóli / AFL, rosmagnshúsi / Útprintarir / 238-02-60-01