


Skýringar:
 Brunavörðunarkerfið er númerað analog kerfi.
 Með undirstöð 1 andgrúna.
 Þar sem 4 rásir eru notaðar.
 Rás 1 kjallari
 Rás 2 1 hæð
 Rás 3 1 hæð
 Rás 4 2 hæð
 Kerfið skal vera hring tengt frá stjórnstöð.
 Nema í opnu rými 2 hæðar þar sem tekin er T lögn
 út frá hringnum.
 Skammtlausveiningar eru í hringnum með 20 skynjara milliþili.
 Strengur í gluggagöngu á að vera silicónstrengur 2x1,5q
 Strengur í reyklosunarpöru á að vera silicónstrengur 2x2,5q

- Ro = Optískur reykskjafi
- Ri = Júnískur reykskjafi
- H = Hitaskjafi
- ↓ = Vöðvrunarbjalla
- O = Handbrunaboðar
- Ro = Húllin reykskjafi
- Ri SK = Reykskjafi með skammtlausveiningu

ÚTGÁFA	DAGSETNING	TEIKNAD	YFIRFARID	SAMBÝKKT
03	SEP 03	S.J./Ó.D.J	Ó.D.J	

EDLI BREYTINGAR REYNDARTEIKNING

LYKILMYND:

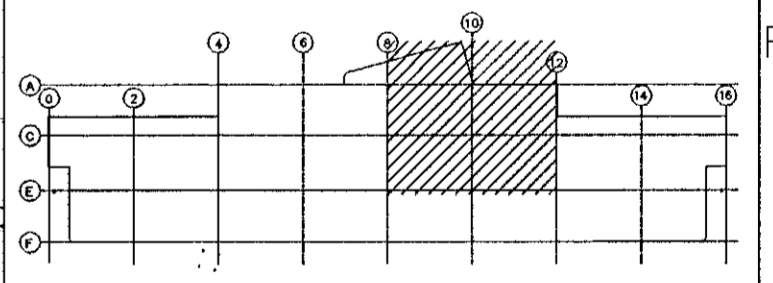

Dags.	Hannað	Yfir.	Samb.	Bláð
21.03.01	S.J./Ó.D.J	Ó.D.J		A1


AFL Verkfæðistofa
 Bíldshöfða 14
 110 Reykjavík
 Sími 567 6465

Verkefni
Grunnskóli í Áslandi
 Kriúás 1, Hafnarfirði

2.hæð Brunalagnir
 Grunnmynd 4

Feril = Lögn + Staður +

Teikn. nr. 238-02-60	Úg. 03	Bl. 16 Næsta bláð 17
Teikn. nr.	Úg.	Bl. Næsta bláð

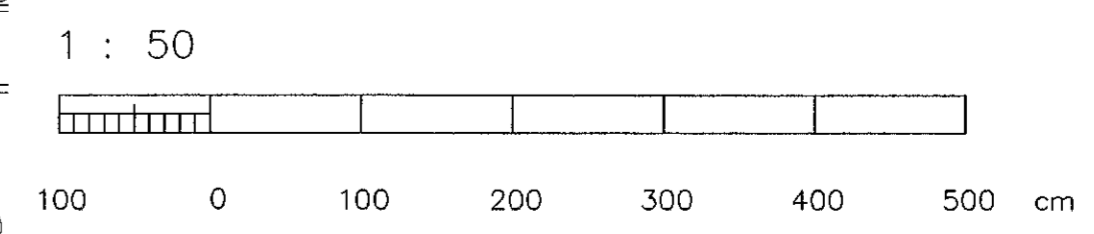

H: Áslandskóli/AFL ratmagnshlut/Úprentanir/238-02-60-02