


**Skýringar:**  
 Brunavörðunarkerfið er númerað analog kerfi.  
 Með undirstöð 1 andýrnu.  
 Þar sem 4 rásir eru notaðar.  
 Rás 1 kjallari  
 Rás 2 1 hæð  
 Rás 3 1 hæð  
 Rás 4 2 hæð  
 Kerfið skal vera hring tengt frá stjórnstöð.  
 Nema í opnu rými 2 hæðar þar sem tekin er T lög  
 út frá hringnum.  
 Skammtlausveiningar eru í hringnum með 20 skyngjara millibili.  
 Strengur í gluggapönnar á að vera siliconstrengur 2x1,5q  
 Strengur í reyklosunarpönnar á að vera siliconstrengur 2x2,5q

- Ro = Optískur reykskjynjari
- Ri = Jónfakur reykskjynjari
- H = Hitaskjynjari
- ↓ = Viðvörðunarbjalla
- O = Handbrunaböður
- Ro = Hullinn reykskjynjari
- Ri SK = Reykskjynjari með skammtlausveiningu

ÚTGÁFA	DAGSETNING	TEIKNING	YFIRFARID	SAMÞYKKT
02	SEP 03	S.I./Ó.D.J.	Ó.D.J.	

EDLI Breytingar: REYNDARTEIKNING

LYKILMYND:

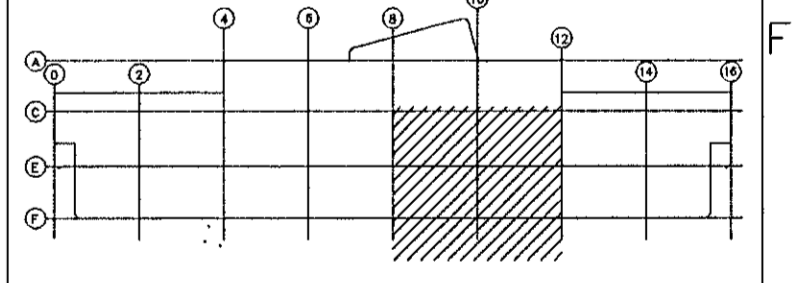

Dag.	Hannad	Yf.	Simp.	Bláð
01.03.01	S.I./Ó.D.J.	Ó.D.J.		A1


**AFL** Verkfræðistofa  
 BÍLDARÖÐA 14  
 110 Reykjavík  
 Sími 567 6465

Verkefni  
**Grunnskóli 1 Áslandi**  
 Krúfás 1, Hafnarfrói

**2.hæð Brunalagnir**  
 Grunnmynd 5

Feril	Lögn	Staður
=	+	+

Teikn. nr.	Útg.	Bil.
238-02-60	02	17
		Næsta bláð
		18
Teikn. nr.	Útg.	Bil.
		Næsta bláð
		18

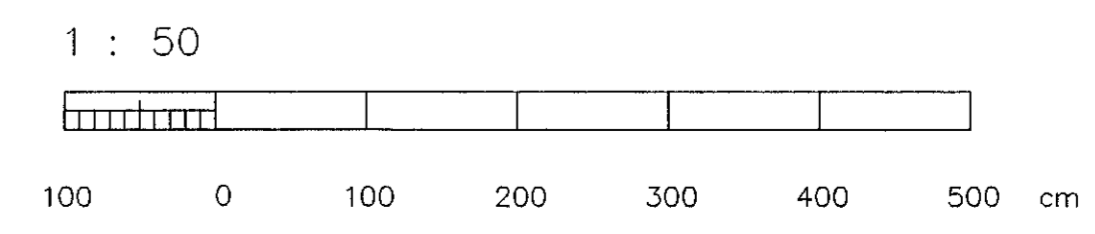

H: Áslandskóli/AFL rafmagnshlut/Úprentanir/238-02-60-01