

- Skýringar:**
- Brúnaðvörðunarkerfið er númerað analog kerfi.
 Með undirstöð 1 á myndinni.
 Þar sem 4 rásir eru notaðar.
 Rás 1 kjallari
 Rás 2 1 hæð
 Rás 3 1 hæð
 Rás 4 2 hæð
 Kerfið skal vera hring tengt frá stjórnstöð.
 Nema í opnu rými 2 hæðar þar sem tekin er T lögn út frá hringnum.
 Skammtslappseiningar eru í hringnum með 20 skýngjara milliþil.
 Strengur í gluggapönn 6 að vera siliconstrengur 2x1,5q
 Strengur í reyklosunarpönn 6 að vera siliconstrengur 2x2,5q
- Ro = Optískur reykskýngjari
 - Ri = Jónískur reykskýngjari
 - H = Hitaskýngjari
 - = Viðvörðunarbjalla
 - = Handbrunaboðar
 - Ro = Húlinn reykskýngjari
 - Ri SK = Reykskýngjari með skammtslappseiningu

ÚTGÁFA	DAGSETNING	TEKNAÐ	YFIRFARIR	SAMBÝKKT
03	SEP 03	S.I./Ó.D.J	Ó.D.J	
EDLI BREYTINGAR REYNDARTEKNING				
LYKILMYND:				

Dags.	Hannað	Yfir.	Samþ.	Blað
21.03.01	S.I./Ó.D.J	Ó.D.J		A1


AFL Verkfræðistofa
 BÍLDHÖFÐA 14
 110 Reykjavík
 Sími 587 6465

Verkefni
 Grunnskóli í Áslandi
 Krútas í, Hafnarfirði

2.hæð Brunalagnir
 Grunnmynd 6

Ferir	Lögn	Stöður
=	+	+

Tekn. nr.	Útg.	Bl.
238-02-60	03	18
		Nesta blað
		Bl.
		Nesta blað

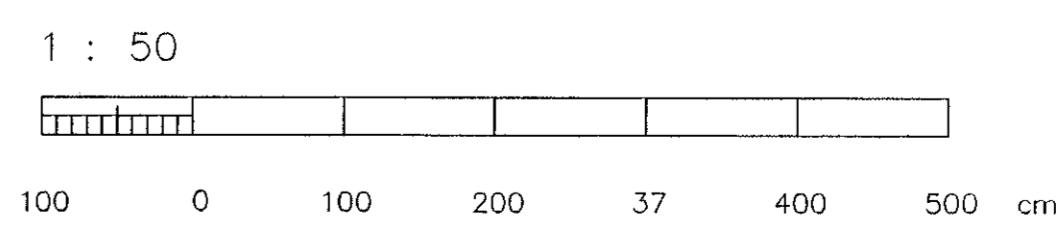

H:Áslandskóli/AFL reiknigagnshúsi/Útrentomir/238-02-60-02