

Skýringar:

Eftirfarandi skýringar gilda nema annað sé tekið fram á teikningum. Öll mál eru gefin í cm frá fullförgengnu gólf. Hæð rofa og bræylínna er 105 og tengla 20. Hæð tengla í stúðli og innréttingum í hermasstofum er 105. Þar sem tengli og rofi eru saman er hæðin 105. Þar sem það eru fleiri en ein dás við hurð, skulu þær vera líkdráttar. Veggjóna við hlöð spegils séu í 170cm hæð (veggdásir). Veggjóna ofan við spegli séu í 210cm hæð (veggdásir). Tenglar fyrir ljósa séu í 263. Tenglar fyrir ljófsýngju séu í 250. Lagnir véla og smíðastofu eru utan á liggjandi.


- Innstabusrofi (rofaðás).
- Innstabus actor (tjörfaldr).
- Óttak á flatstreng.
- Tengli 1 inn/2 fl.
- Tengli 1 inn/3 fl.
- Tengli 1 inn / 5 fl.

Pípur séu 16mm, vír 2,5q. Málströmunir rofa og tengla sé 16A. Hafa skal til hliðsjónar málsettar teikningar arkitekts þegar mátt er fyrir dásum og veggjum. Málhúta lagna, lampa, teki og rafbúnaðar skal jarðbinda vandlega. Öll lóan eru lóanir og þær að samræma lagnir að tekjum eftir aðstoðum á stöðum og eftir sérteikningum.

ÚTGÁFA	DAGSETNING	TEIKNAD	YFIRFARID	SAMBYKKT
04	SEP 03	S.I./Ó.D.J	Ó.D.J	

EDLI BREYTINGAR REYNDARTEIKNING

LYKILMYND:

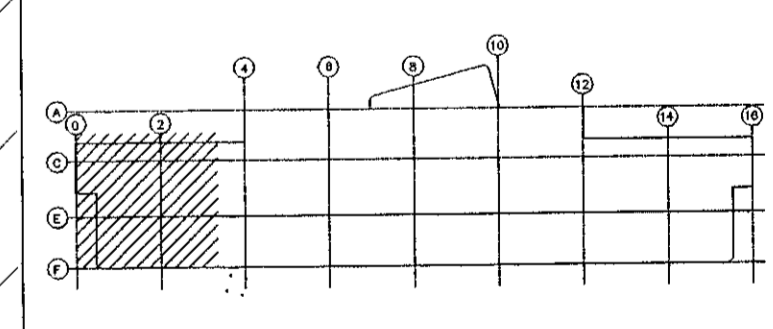

Dags.	Hannað	Yfir.	Samþ.	Bláð
14.12.00	S.I./Ó.D.J	Ó.D.J		A1


AFL Verkfæðistofa
 Bliðshöfða 14
 110 Reykjavík
 Sími 587 6465

Verkefni
 Grunnskóli í Áslandi
 Krútas 1, Hafnarfirði

Kjallari – Rafloagn
 Grunnmynd 1

Feli	Lagn	Stuð
=	+	+

Teikn. nr.	Utg.	Bl.
238-00-20	04	01
		Næsta bláð 02
Teikn. nr.	Utg.	Bl.
		Næsta bláð

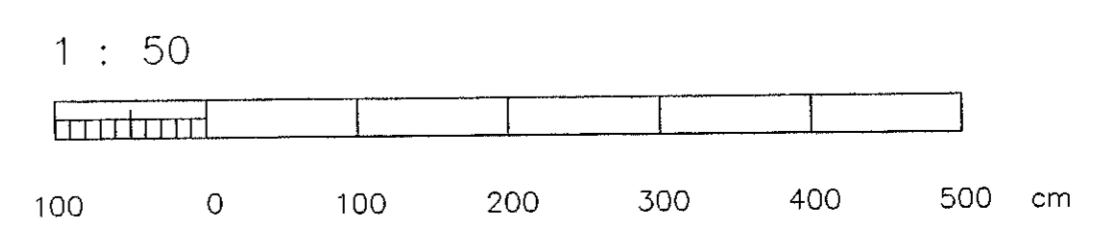

Kjótur / Ástandskönnun / Útprintun / 238-00-20-03