

Skýringar:

Eftirfarandi skýringar gilda nema annað sé tekið fram á teikningum. Öll mál eru gefin í cm frá fullfréngnu gólfi. Höð rofa og hreyfiskjarna er 105 og tengla 20. Höð tengla í eðlisá og innréttingum í heimastofum er 105, þar sem tengill og rofi eru saman er höðin 105. Þar sem það eru fleiri en ein dæ við hurð, skulu þær vera löðróttar. Veggjón við hlið spegils séu í 170cm höð (veggdásir). Veggjón ofan við spegil séu í 210cm höð (veggdásir). Tenglar fyrir ljós séu í 250. Tenglar fyrir töfluþingu séu í 250. Lögnir véla og smíðastofu eru utan á liggjandi.


- Innstabusrofi (rotaða).
- Innstabus actor (fjórvaldur).
- Óttak á flatstreng.
- Tengi 1 inn/2 út.
- Tengi 1 inn/3 út.
- Tengi 1 inn / 5 út.

Pípur séu 16mm, vír 2,5q. Málstraumur rofa og tengla sé 16A. Húfa skal til hliðsjónar málsettar teikningar arkitekts þegar mál er fyrir dæsum og veggjum. Málhúta lagja, lampu, takja og rotbúnaðar skal jarðbinda vandlega. Öll lóan eru teknar og ber að samræma lagir að tekjum eftir aðstoðum á staðnum og eftir sérteikningum.

ÚTGÁFA 04	DAGSETNING SEP. 03	TEIKNAD S.J./Ó.D.J.	YFIRFARID Ó.D.J.	SAMÞYKKT
--------------	-----------------------	------------------------	---------------------	----------

EÐLI BREYTINGAR REYNDARTEIKNING

LYKILMYND:

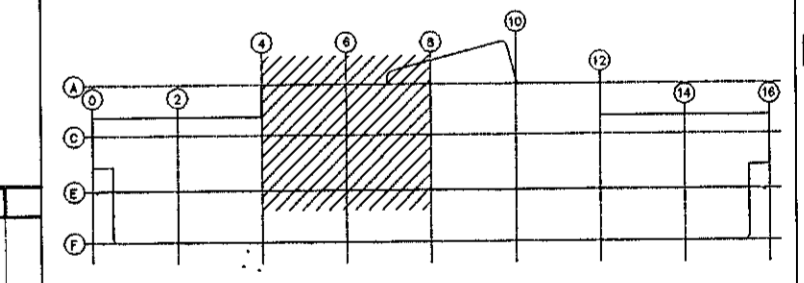

Dags.	Hannað	Vírf.	Samþ.	Blad
14.12.00	S.J./Ó.D.J.	Ó.D.J.		A1

AFL Verkfæðistofa
Bíldshöfða 14
110 Reykjavík
Sími 587 6465

Verkefni
Grunnskóli í Áslandi
Kriúás 1, Hafnarfirði

Kjallari – Rafiögn
Grunnmynd 2

Fari	Lögn	Staður
=	+	+

Teikn. nr. 238-00-20	Útg. 04	Bl. 02
		Nasta blað 03
Teikn. nr.	Útg.	Bl.
		Nasta blað

Kjpdcc/Áslandskóli/Óþreintamir/238-00-20-03