

Skýringar:

Eftirfarandi skýringar gilda nema annað sé tekið fram á teikningum.
 Öll mál eru gefin í cm frá fullfrágöngu gólf.
 Hæð rofa og treskiþjóna er 105 og tengja 20.
 Hæð tengja í eldhúsi og innréttingum í heimasofnum er 105.
 Þar sem tengill og rúfi eru samman er hæðin 105.
 Þar sem það eru fleiri en ein dás við hurð, skulu þær vera lóðréttar.
 Veggjóna við hlöð spegla séu í 170cm hæð(veggdásir).
 Veggjóna utan við spegli séu í 210cm hæð(veggdásir).
 Tenglar fyrir lóðrúfingu séu í 250.
 Lagnir véla og smábastofa eru utan á liggjandi.


- Innstabusrofi (rofadaða).
- Innstabus octer (fjórfaður).
- Óttak á flatsleng.
- Tengli 1 inn/2 út.
- Tengli 1 inn/3 út.
- Tengli 1 inn / 5 út.

Pípur séu 16mm, vír 2,5q.
 Málstraumur rofa og tengja sé 16A.
 Hæfa síðir til hlífðjónar miðsettar teikningar arkitekta þegar mælt er fyrir dásun og veggjum.
 Málmihluta lagna, lampna, teka og rafbúnaðar skal jarðbinda vandlega.
 Öll lókn eru lóknir og ber að samræma lagnir að tekjum eftir aðstoðum á staðnum og eftir sérteikningum.

ÚTGÁFA	DAGSETNING	TEKNAÐ	YFIRFARIÐ	SAMÞYKKT
04	SEP 03	S.I./Ó.D.J	Ó.D.J	

EDLI BREYTINGAR REYNDARTEIKNING

LYKILMYND:

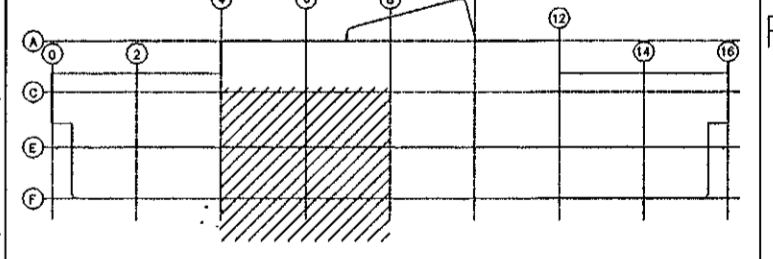

Dags.	Hannað	Yfir.	Samþ.	Blad
14.12.00	S.I./Ó.D.J	Ó.D.J		A1

AFL Verkefni
 Grunnskóli í Áslandi
 Kríusá 1, Hafnarfirði

Kjallari – Raflögn
 Grunmynd 3

Farið	Lagn	Stödur
=	+	+

Tekn. nr.	Útg.	Bl.
238-00-20	04	03 Nasta blað 04 Bl. Nasta blað

