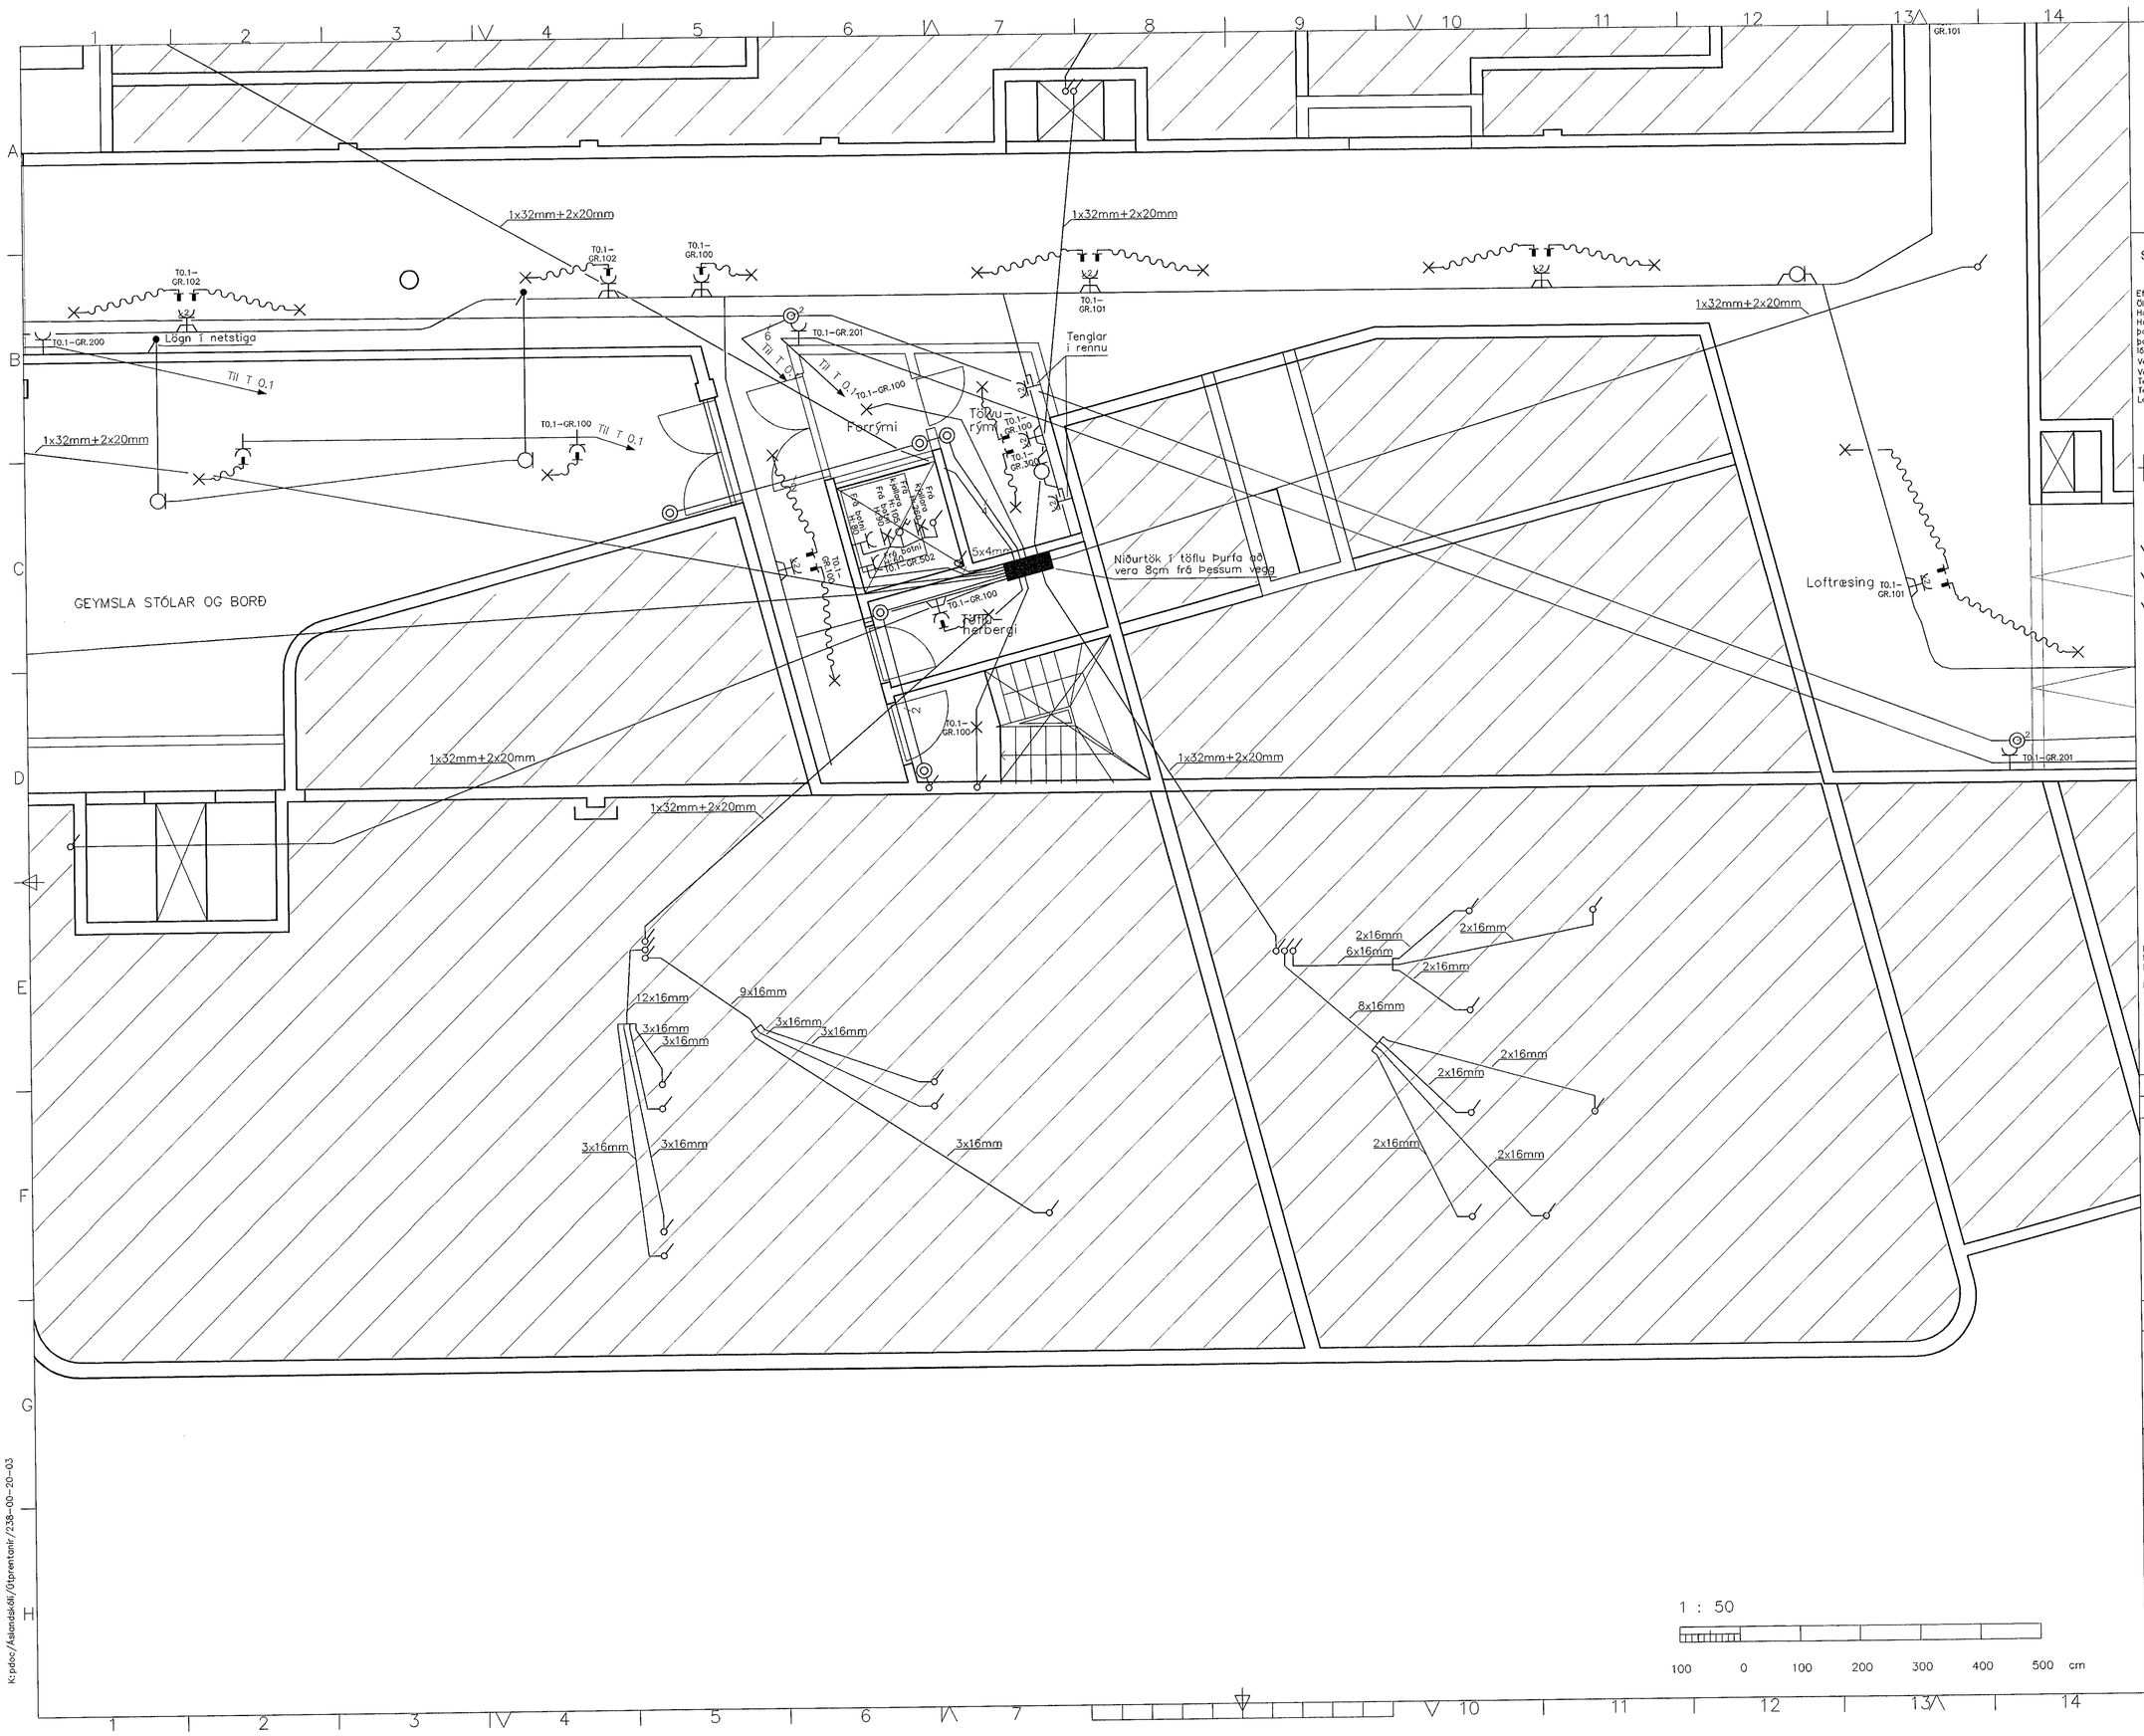

Skýringar:

Eftirfarandi skýringar gilda nema annað sé tekið fram á teikningum.
Öll mál eru gefin í cm frá fullfrágengnu gólfi.
Hæð rofa og hreyfiskynjara er 105 og tengla 20.
Hæð tengla í eldhúsi og innréttingum í heimastofum er 105.
þar sem tengill og rofi eru saman er hæðin 105.
þar sem það eru fleiri en ein dós við hurð, skulu þær vera lóðréttar.
Vegglýs við hlið spegils séu í 170cm hæð(veggdósir).
Vegglýs ofan við spegil séu í 210cm hæð(veggdósir).
Tenglar fyrir ljós séu í 283.
Tenglar fyrir töflulýsingu séu í 250.
Lagnir vélá og smiðastofu eru utan á liggjandi.

- Innstabusrofi (rofadós).
- Instabus actor (fjöráfaldur).
- Úttak á flatstreng.
- Tengi 1 inn/2 Gt.
- Tengi 1 inn/3 Gt.
- Tengi 1 inn / 5 Gt.

Pípur séu 16mm, vír 2,5q.
Mástraumur rofa og tengla sé 16A.
Hafa skal til hliðsjónar málsettar teikningar arkitekts þegar melt er fyrir dósum og veggjum.
Málmhluta lagna, lampa, tækja og rafbúnaðar skal jarðbinda vandlega.
Öll tákn eru táknræn og ber að samræma lagnir að tækjum eftir aðstæðum á staðnum og eftir sérteikningum.

ÚTGÁFA	DAGSETNING	TEIKNAÐ	YFIRFARIÐ	SAMÞYKKT
04	SEP 03	S.I/Ó.D.J	Ó.D.J	

EÐLI BREYTINGAR REÝNDARTEIKNING

LYKILMYND:

Dags.	Hannað	Yfirf.	Samþ.	Blað
14.12.00	S.I/Ó.D.J	Ó.D.J		A1

AFL
Verkfræðistofa
Bíldshöfða 14
110 Reykjavík
Sími 587 6465

Verkheiti
Grunnskóli í Áslandi
Krísuás 1, Hafnafirði

Kjallari – Raflögn
Grunnmynd 5

Ferli	Lögn	Staður
=	+	+

Teikn. nr.	Útg.	Bls.
238-00-20	04	05
		Næsta blað 06
Teikn. nr.	Útg.	Bls.
		Næsta blað

1 : 50

100 0 100 200 300 400 500 cm

Kjpdoc/Áslandsskóli/Útprentanir/238-00-20-03

25.9.2003 10:13:16