

Skýringar:

Eftirlitandi skýringar gjafa nema annað sé tekið fram á teikningum. Öll mál eru gefin í cm frá fullfrágöngu gólfi. Höð rofa og hreyfiskynjara er 105 og tengla 20. Höð tengla í eldhúsi og innréttingum í heimasstofum er 105. Þar sem tengli og rofi eru saman er höðin 105. Þar sem það eru fleiri en ein dás við hurð, skulu þær vera ísöréttar.


Veggjóns við hlö spegils séu í 170cm hæð(veggdásir). Veggjóns ofan við spegil séu í 210cm hæð(veggdásir). Tenglar fyrir ljós séu í 283. Tenglar fyrir loftflöngju séu í 250. Lagnir véla og smíðastofu eru utan á liggjandi.

- Innstabusrofi (rofaðás).
- Innstabus actor (ljórfaldur).
- Öttak á flatstreg.
- Tengli 1 inn/2 út.
- Tengli 1 inn/3 út.
- Tengli 1 inn / 5 út.

Pípur séu 16mm, vír 2,5q. Mátstraumur rofa og tengla sé 16A. Hafa skal til hlífðisjar mósættar teikningar arkitekta þegar mátt er fyrir dásun og veggjum. Málshlita lagna, lampu, tekju og raftúnaðar skal jarðbinda vandlega. Öll tákni eru látran og þer að samræma lagnir að tekjum eftir aðstæðum á staðnum og eftir sérteikningum.

ÚTGÁFA	DAGSETNING	TEIKNAD	YFIRFARID	SAMBÝKKT
04	SEP 03	S.I./Ó.D.J	Ó.D.J	

EDU BREYTINGAR REYNDARTEIKNING

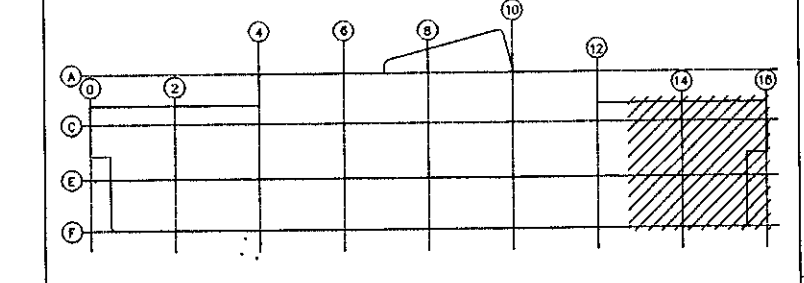

Dags.	Hannað	Yfir.	Samp.	Bláð
14.12.00	S.I./Ó.D.J	Ó.D.J		A1


AFL Verkfæðistofa
 Bliðshöfða 14
 110 Reykjavík
 Sími 587 6465

Verkafni
 Grunnskóli í Áslandi
 Krúúás 1, Hafnarfirði

Kjallari – Rafloögn
 Grunnmynd 6

Ferli	Lögn	Staður
=	+	+

Teikn. nr.	Úp.	Bl.
238-00-20	04	06
		Næsta bláð
		07
		Nesta bláð

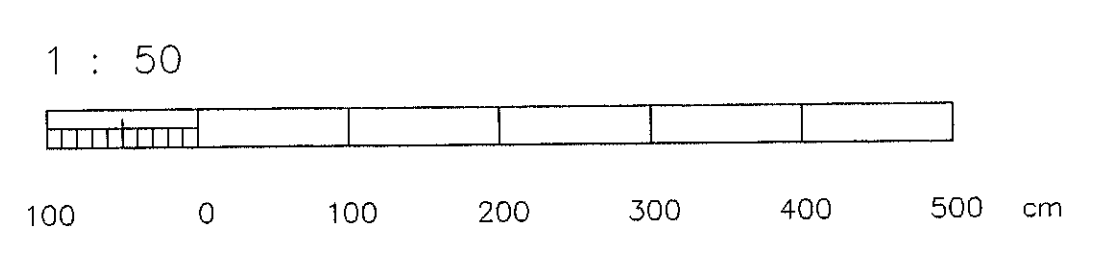

Kp04cc/Áslandsskóli/Útprintun/238-00-20-03